

D0.3L

Technical drawing of a detail of a roof structure, showing a cross-section of a gable roof with a chimney. The drawing includes a section line 'A-A' and a detail callout 'DETAIL A'.

A hand-drawn sketch of a building facade. The sketch shows a dark, rectangular opening, possibly a doorway or window, with a lighter, textured area above it. To the left of the opening, there is a vertical dimension line labeled "6m" and "7.1m". To the right of the opening, there is a vertical dimension line labeled "4.5m". The sketch is drawn with simple lines and shading.

DETALJ A7B SKALA 1:5

TÄRNLÄGNADE TILL

SÄKLÄGNADE

ÖPPNINGSMÅTT 100 x 60

OXHAGEN VENDELSÖ 3:1693


OXHAGEN VENDELSÖ 3:1693
FÖR HSB STOCKHOLM

SKANSKA
 BOX 124
 125 23 AL VÄLÖ 08 7 49 34 00

HSB
 HSB FÖRSTÄD
 RESERVÄRTEN
 BOX 8119
 194 28 STÖCKHOLM 08 7 85 30 00

IN VANDIGA TRAPP	09 - 85 83 80 0702 - 788 86 040 - 14 46 00
CHASSER PROSVYAS AB	
LENA NYBERG ANKTERIKONTOR	
SELA ANKTERIKONTOR	

[illegible]

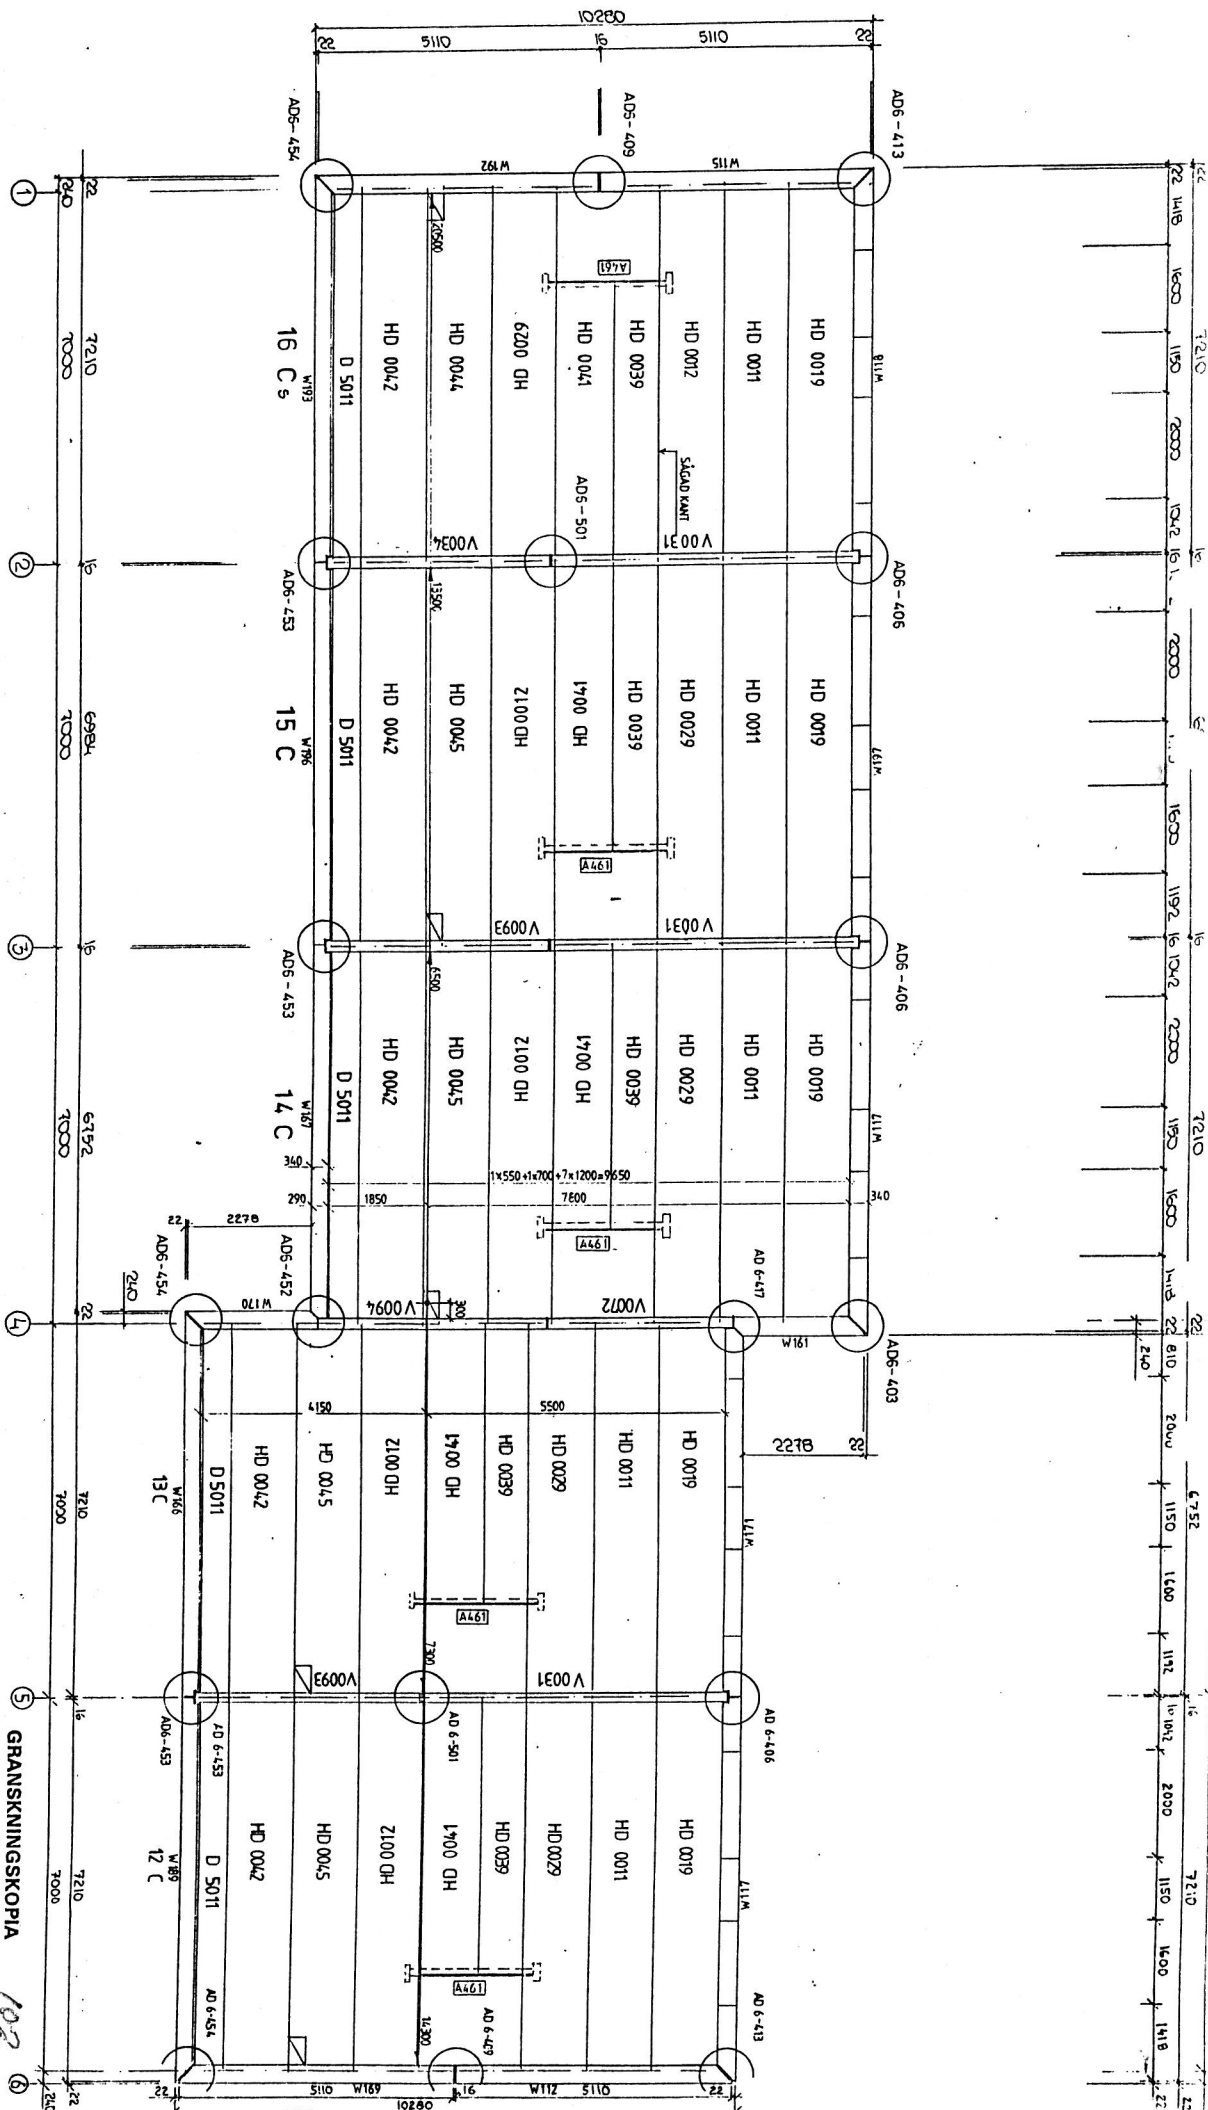

OXHAGEN VENDELSÖ 3:1693
FOR HSB STOCKHOLM


GRANSKNINGSKOPIA 102

SKANSKA
 OXHAGEN VENDELSÖ 3:1693
 1:11-16

HSB
 HANINGE
 OXHAGEN, VENDELSÖ HUS 12-16
 GÅS OCH SUTERPLAN

BRF OXHAGEN

6522
1:50
30-0027

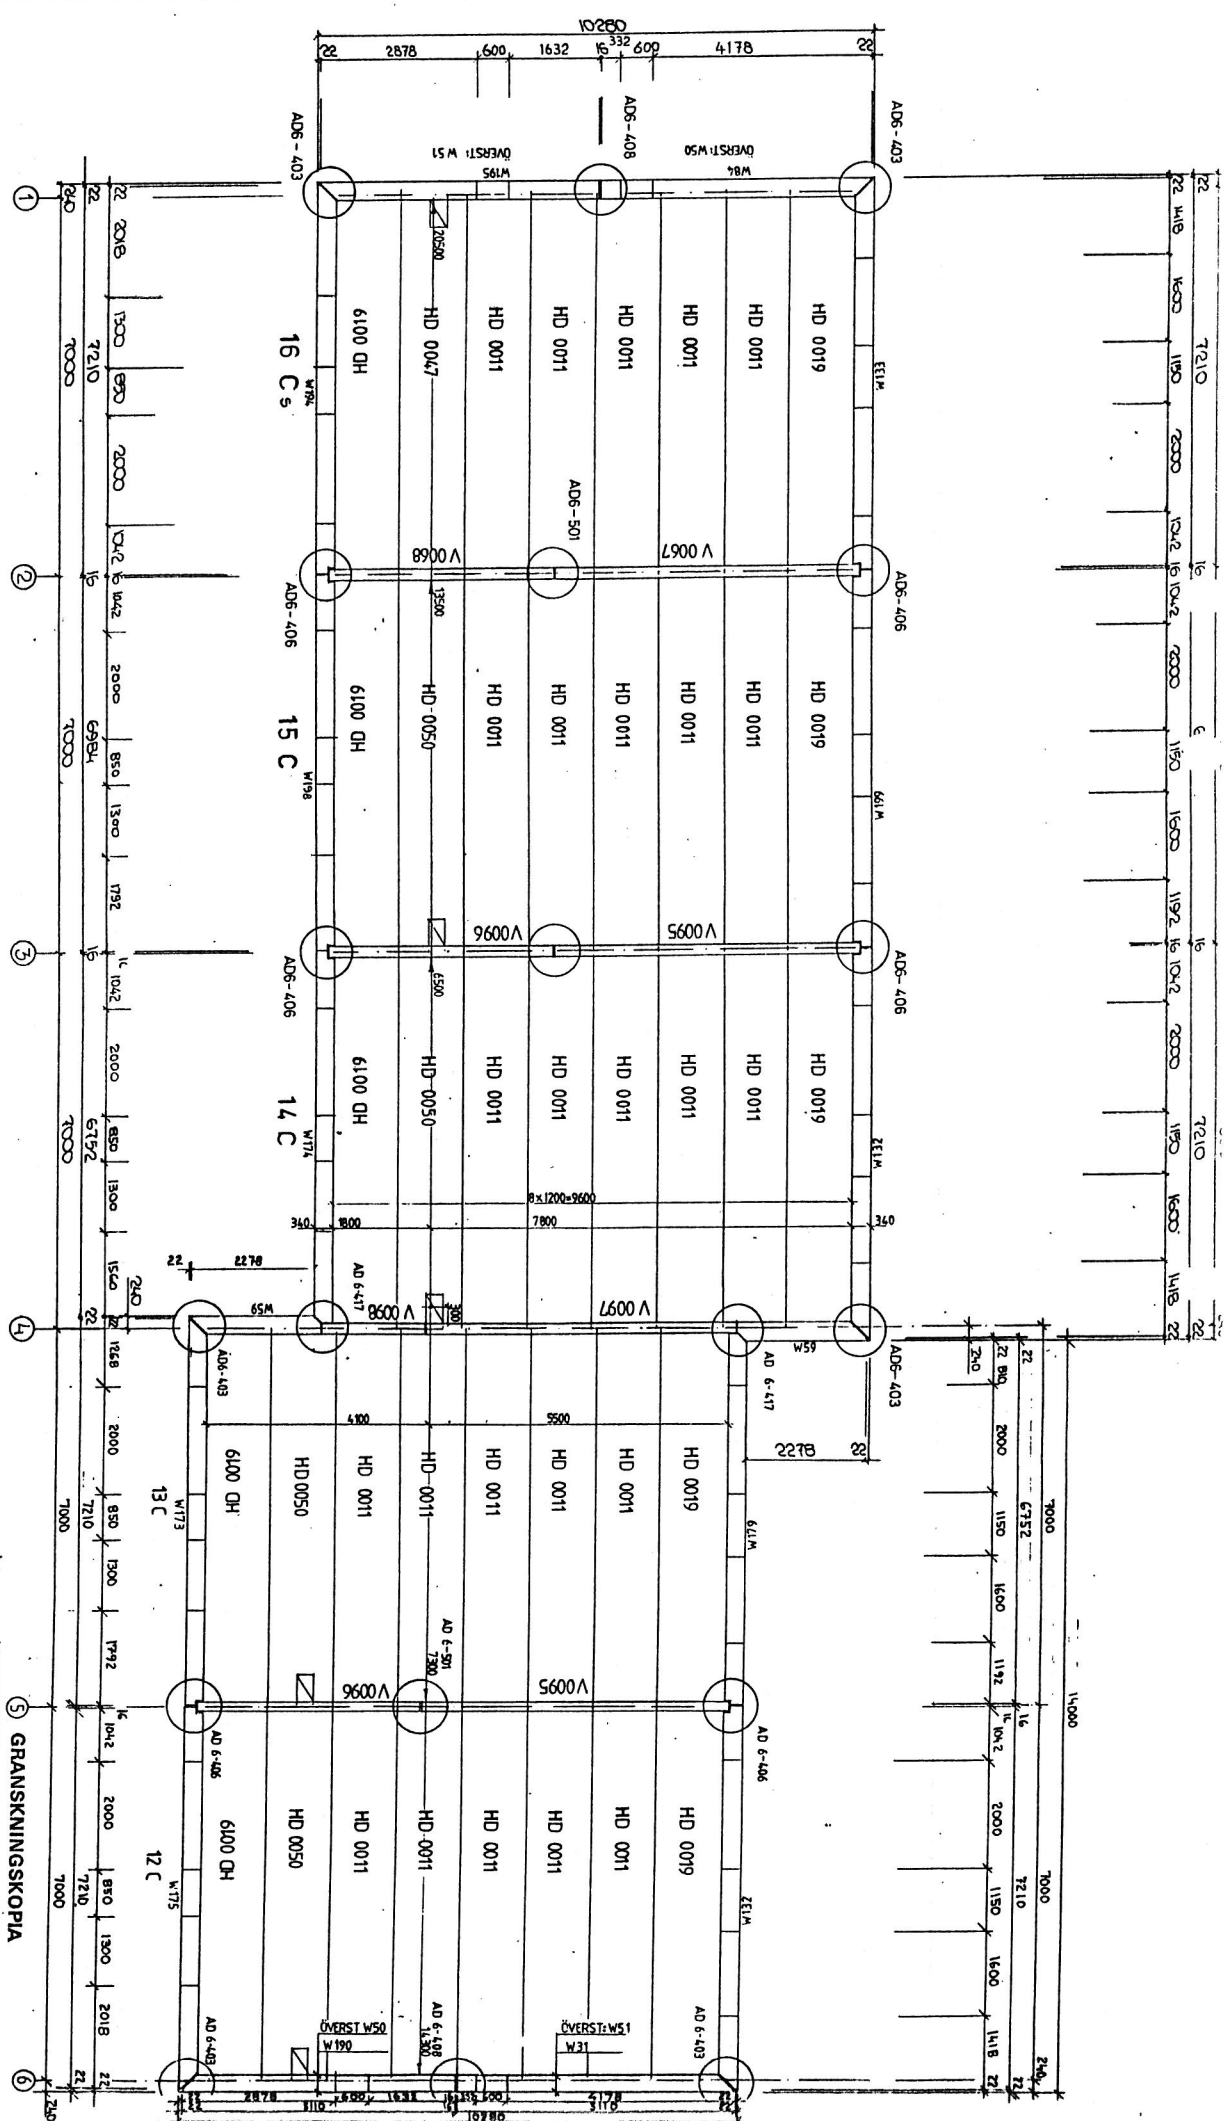

103

OXHAGEN VENDELSÖ 3:1693
FÖR HSB STOCKHOLM

GRANSKNINGSKOPPIA

SKANSKA
BYGGNADSTEKNISKA AB
SÖDERSTRÅKET 10
S-171 22 STOCKHOLM

HSB
HUS AB
SÖDERSTRÅKET 10
S-171 22 STOCKHOLM

BRF OXHAGEN

HANINGE
OXHAGEN VENDELSÖ HUS 12-16
BLIG ÖVER ENTREPLAN


1309

6922

1:50


N.A. PAULSSON

30-0778

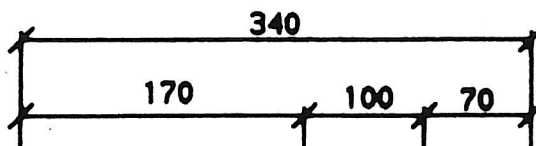

RUMSHÖJD 2400

50
3020

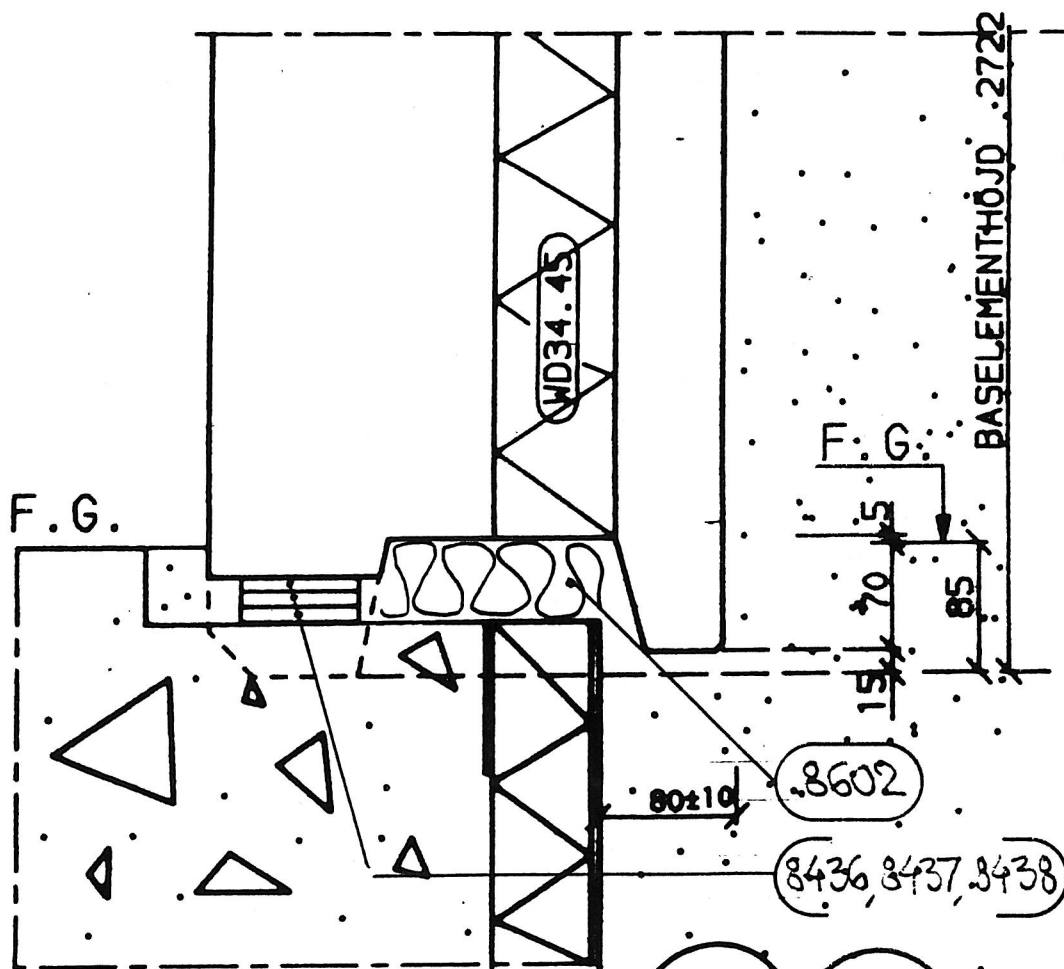

VI FÖRUTSÄTTER ATT DRÄNERINGEN FUNGERAR
UNDER ALLA OMSTÄNDIGHETER

ARBETSRITNING

REV	REVISERINGSÄNDEN AVSER	KNO	880831
		STEN	DATUM



A-BETONG

152 00 STRÖMMING
Telefon 0152-13400

OXHAGEN VENDELSÖ
- HANINGE KOMMUN

FASAD/GRUNDPLATTA
MED 1-VÅNINGSG JORDTRYCK


ANFÖR
- H
KONTROLLERAD/ANMÄLAN
- H-A PAULSSON

DATUM
- 881003
TECKEN
- H-A Paulsson

ORDR NR
- 1309

ANFÖRNINGEN
AD3-301

REV
A

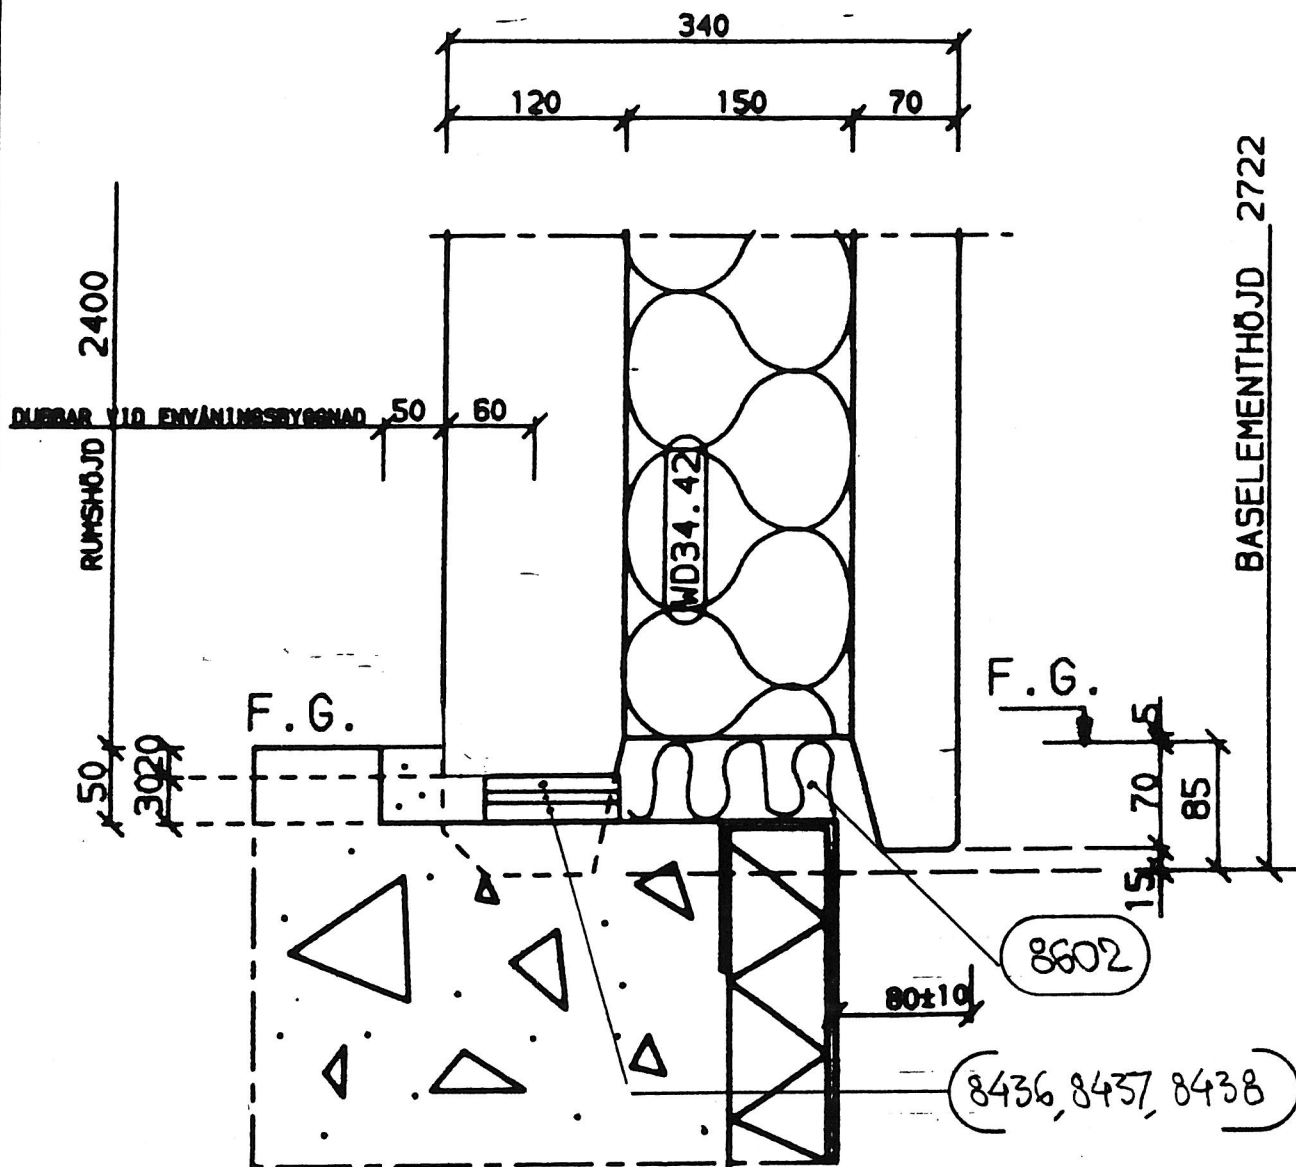

ARBETSRITNING —

A MÅTT GRUND-ELEMENT

KNO

880831

REV REVISERINGSÄNDEN

SOEN

DATER



A-BETONG

162 00 STORSTRÖM
Telefon 0152-13480

OXHAGEN VENDELSÖ
- HANINGE KOMMUN

BÄRANDE FASAD/GRUNDPLATTA

RITAD

KONTROLLERAD/ANMÄRKNING

- H

- N-Å PAULSSON

DATER

SKRIVET

ORDR NR

RITNINGENOMFATTNING

REV

- 881003

Stil-P. Paulsson

- 1309

AD3-401

A

SKANSKA PREFAB CAD

20 cm

15

10

0

185

20+20

340

100

170

70

WD34.41

8603

20

WD34.51

ARBETSRITNING

A KOMPLETTERAD


KNO

880831

REV REVIDERINGEN AVSER

SIGN

DATUM

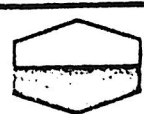

A-BETONG

152 00 STRÅNGSÅS
Telefon 0152-134 50
Telefax 0152-112 02

OXHÄGEN VENDELSÖ
- HANINGE KOMMUN
-
BÄRANDE FASAD 340
-

RITAD

KONSTRUERAD/HANDLÄGARE

- TP

- N-Å PAULSSON

DATUM

ÖSKA NO

ORDER NR

RITNINGSGRUPP

REV

- 881003


[Handwritten signature]

- 1309

AD4-401

- A

106

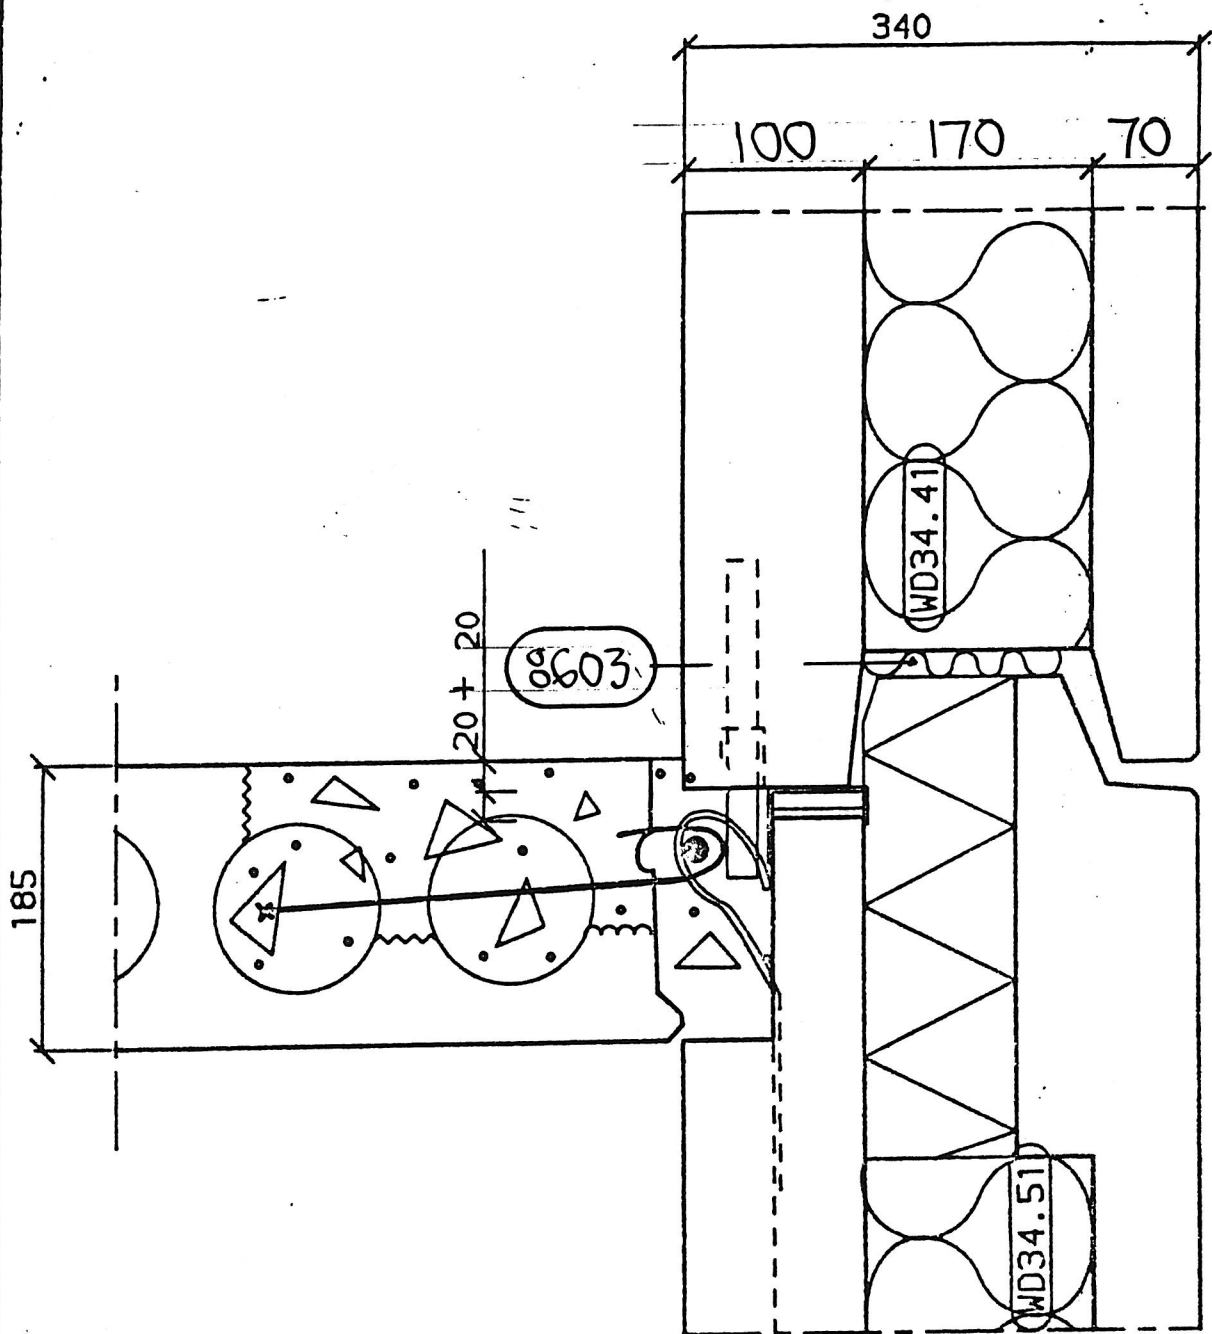

ARBETSRITNING -

102




A-BETONG

152 00 STRÅNGS
Telefon 0152-13460

REV	REVIDERINGEN AVSER	SIGN	DATUM
-----	--------------------	------	-------

OXHAGEN VENDELSÖ			
- HANINGE KOMMUN			
- ICKEBÄRANDE FASAD 340			
-			
RITAD	KONSTRUKTÖR/HANDLÄGGARE	ORDR NR	RITNINGENOMÄTTER
- HP	- H-R PAULSSON	- 1309	AD4-402
DATUM	SOCKEL		REV
- 881003	<i>dit till</i>		-

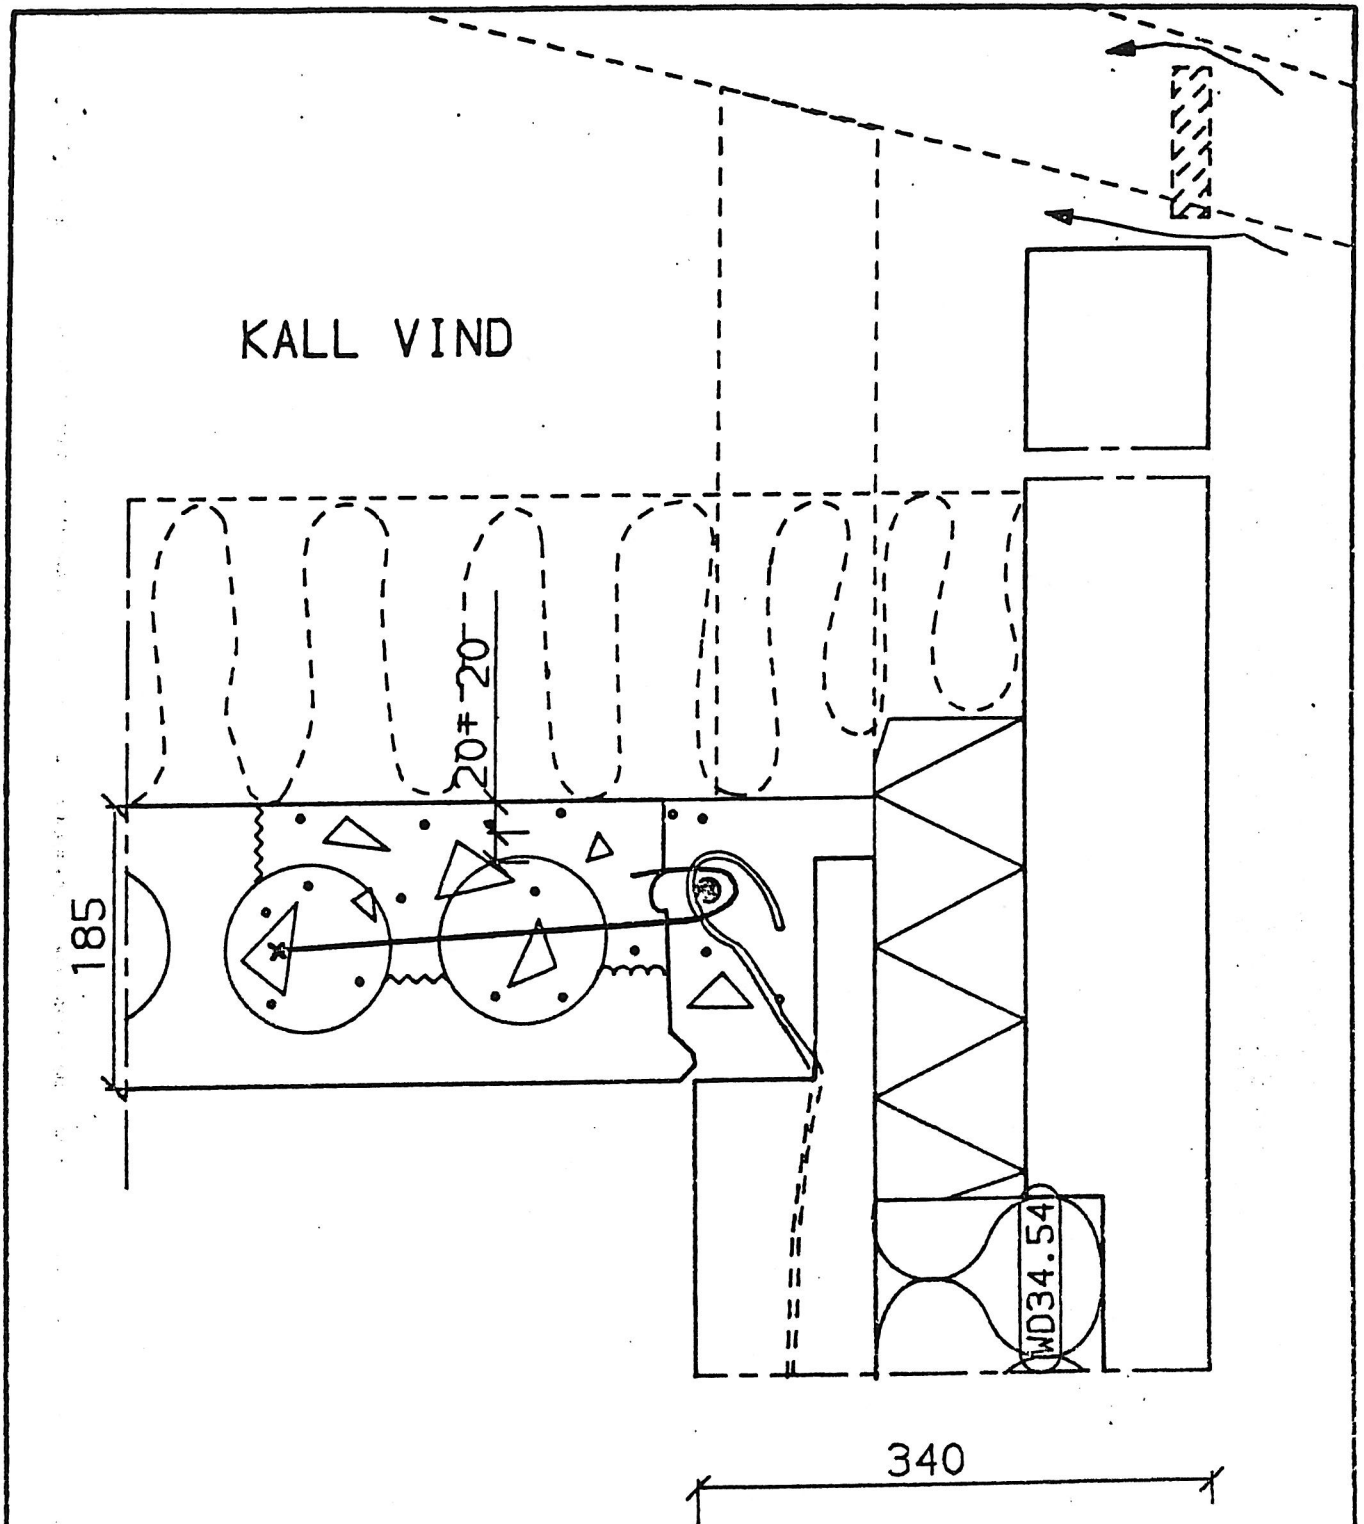

ARBETSRITNING -

A KOMPLETTERINGAR

KNO 890831

REV REVIDERINGEN AVSER

SIGN

DATUM



A-BETONG

152 00 STRÖMSÖL
Telefon 0152-13400

KONSTRUERAD/HANDLAGGARE

- H. A. PAULSSON

RITAD

- H

DATUM

- 881003

Handwritten signature: H. A. Paulsson

ORDER NR

- 1309


RITNINGENOMÄRKEN

AD4-413

REV

A

eller uppvisas för obehörig. Överträdelse
beivras med stöd av lag.
A-BETONG i Strängnäs AB

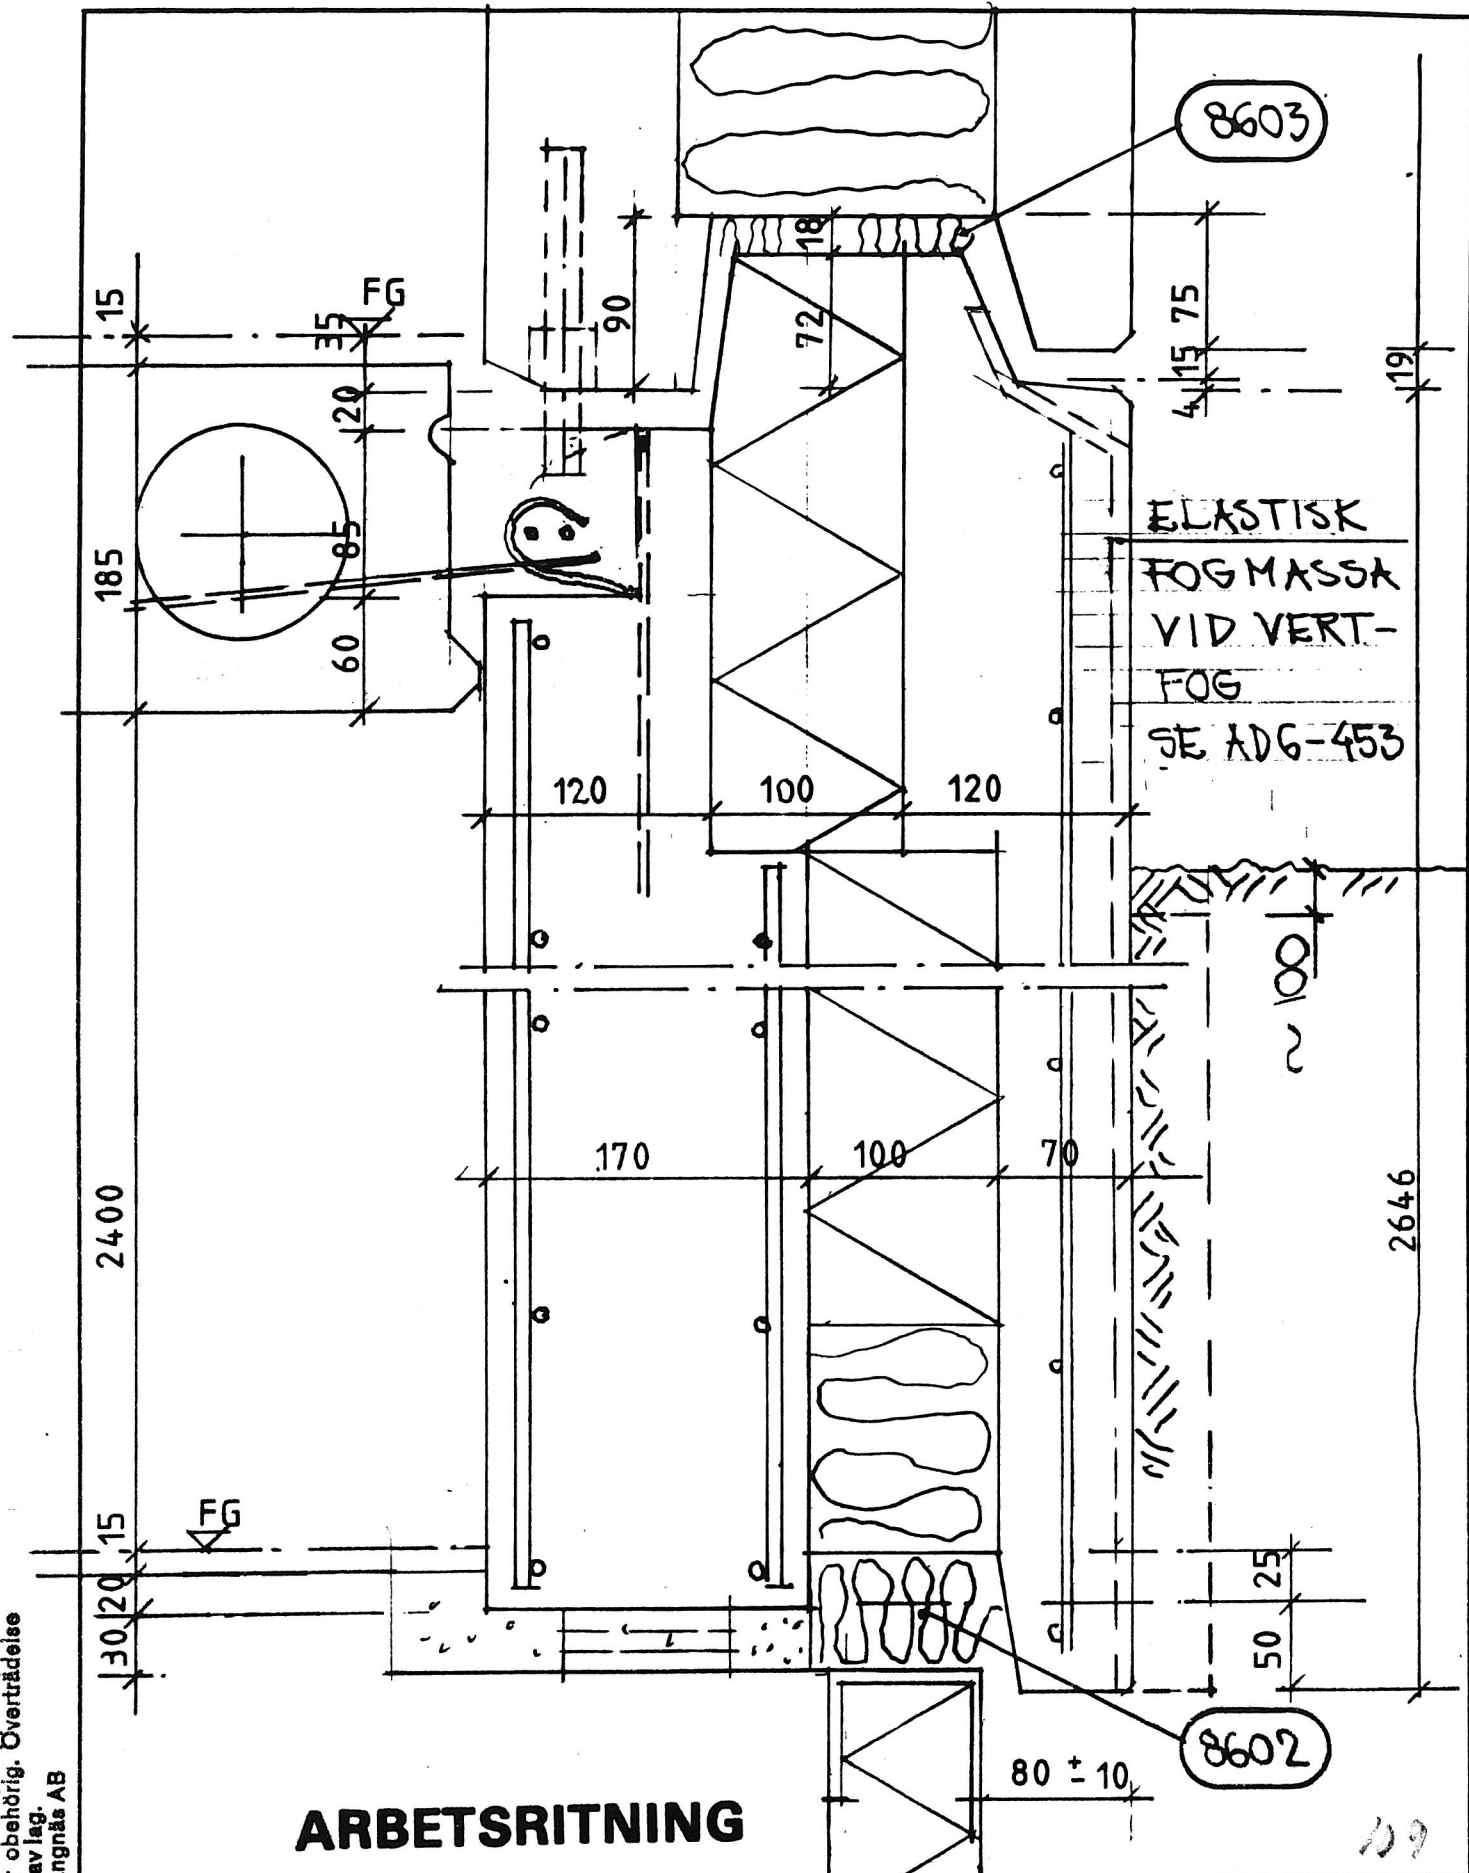

ARBETSRTNING



A-BETONG

152 00 STRÄNGNÄS
Tel. 0152-134 60 Telefax 0152-112 02
102 33 STOCKHOLM
Tel. 08-34 98 80 Telefax 08-31 49 02

OXHAGEN, VENDELSÖ
HANINGE KOMMUN
HUSTYP C,

JORDTRYCKT VÄGG

RITAD PHM

KONSTR./HANDL.
N.A. PAULSSON

DATUM 88/115

GODKÄND *[Signature]*

ORDER NR 1309

RITNINGNUMMER AD4-458

REV.

NKETT 401

REV.

SIGN.

DATUM

20 cm


15

10

5

0

SKANSKA SOFTWARE

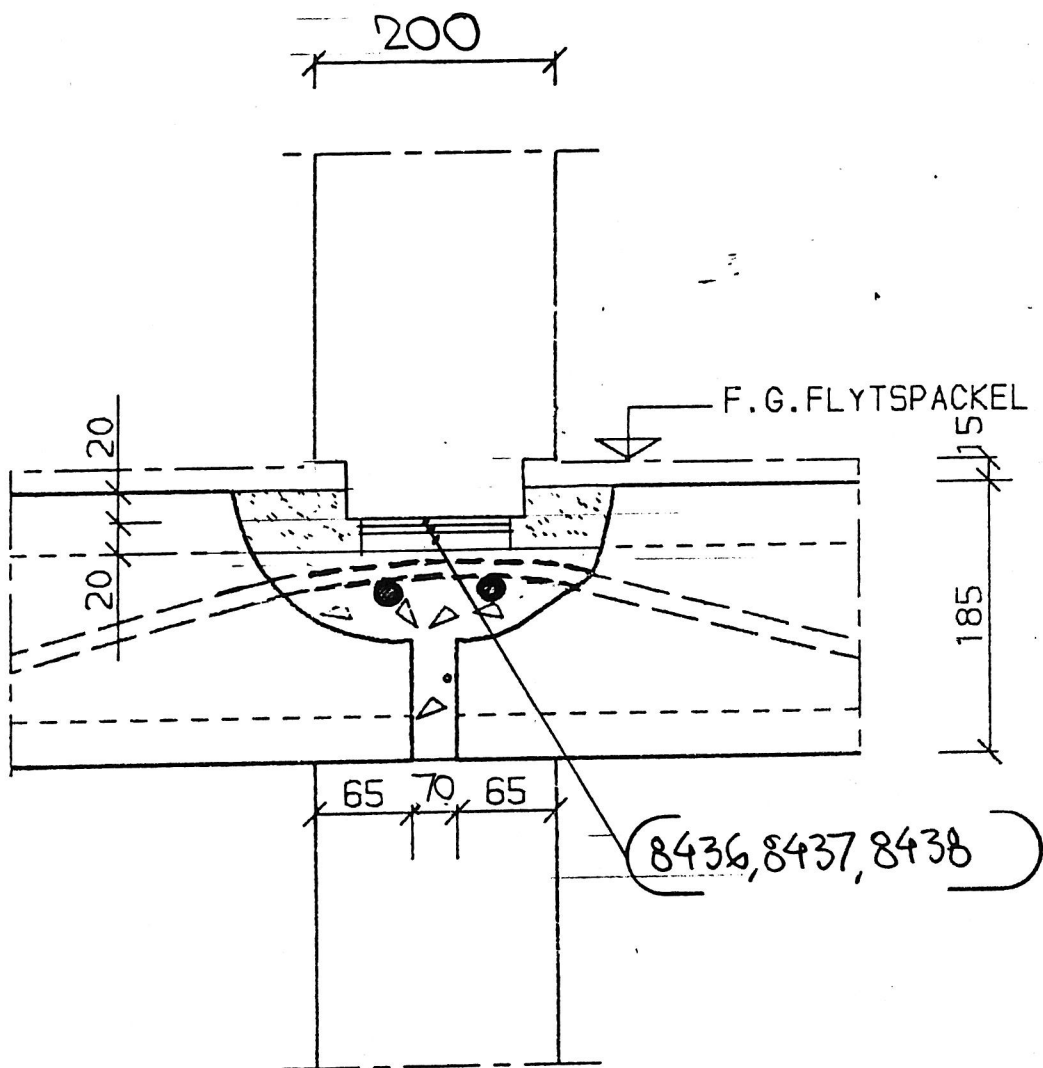

ARBETSRITNING

A MÄTT MELLAN PL. N° 881109



A-BETONG

152 00 STRÅNGNÄS
Telefon 0152-13460

REV REVIDERINGEN AVSER SIGN DATUM

- OXHAGEN VENDELSÖ
- HANINGE KOMMUN
- VÅNINGSKRYSS

RITAD

- HP

KONSTRUERAD/HANDLAGGARE

- H. P. KULSSON

DATUM

- 881003

SÖCKING

- Jil - the Bunker

ÖRDER NR

- 1309

RITNINGSNUMMER

AD4-501

REV

A

110

20 cm

15

10

0

PVC-LIST

TM1. STD 38-8601

8601

MINERALULLS-

REMSA TM2-

100. STD. 38-8601


8603

MIN.ULLSREMSA

TM2-150

STD. 38-8601

8602

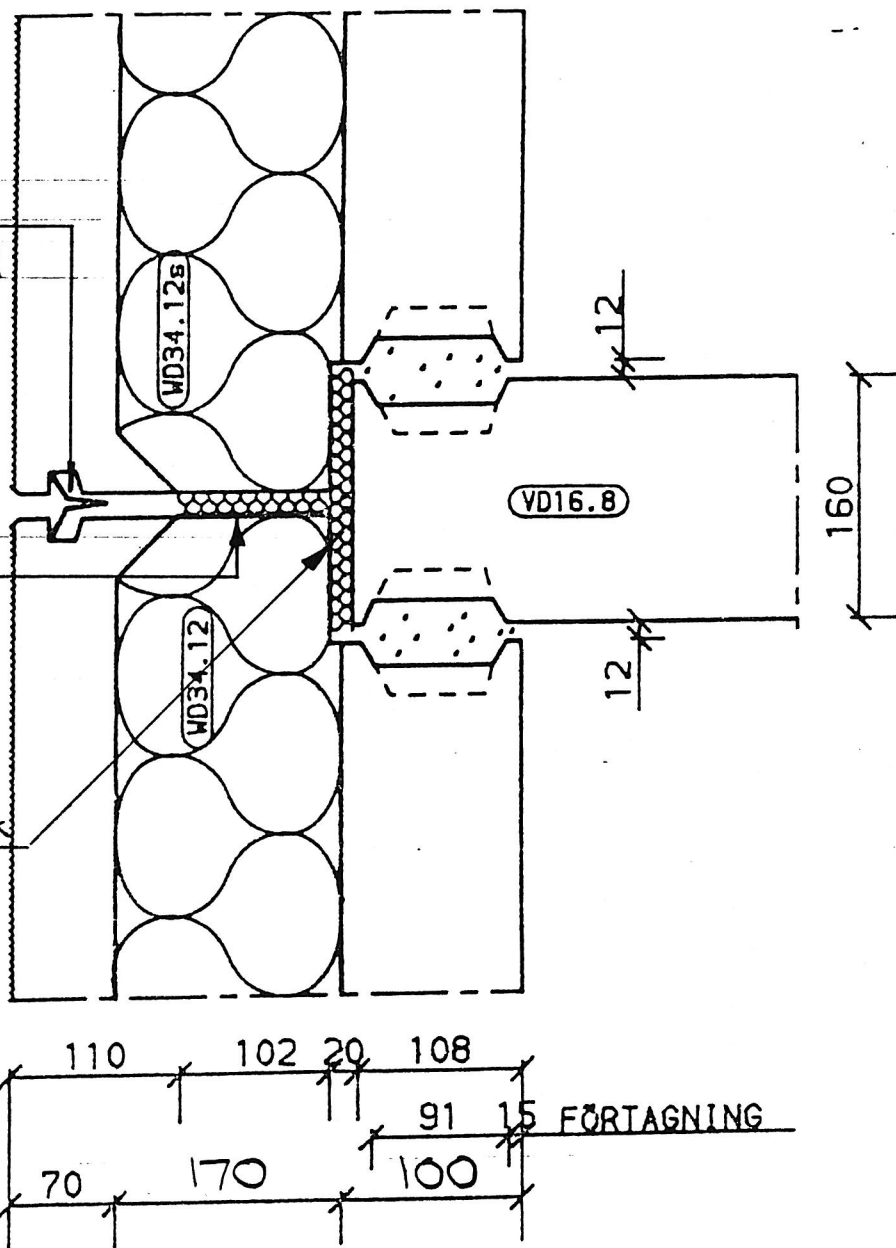

ARBETSRITNING



A-BETONG

152 03 STRÅNINGS
Telefon 0152-13450

KONTROLLERAD/HANDSKRIFTE

-H-R PKULSSON

RITAD

DATUM

-88/003

diol-ku Paul

REVISORINOM AVSER

SIG

DATUM

- OXHAGEN VENDELSÖ

- HANINGE KOMMUN

ANSLUTN. YTTERVÄGG-INNERVÄGG


- 1309

RITNINGEN

AD6-006

SKANSKA SOFTWARE

VÄGGEN OCH FÖRSTÄRKNINGEN
 eller uppvisas för obehörig. Överträdelse
 beivras med stöd av lag.
 A-BETONG i Strängnäs AB

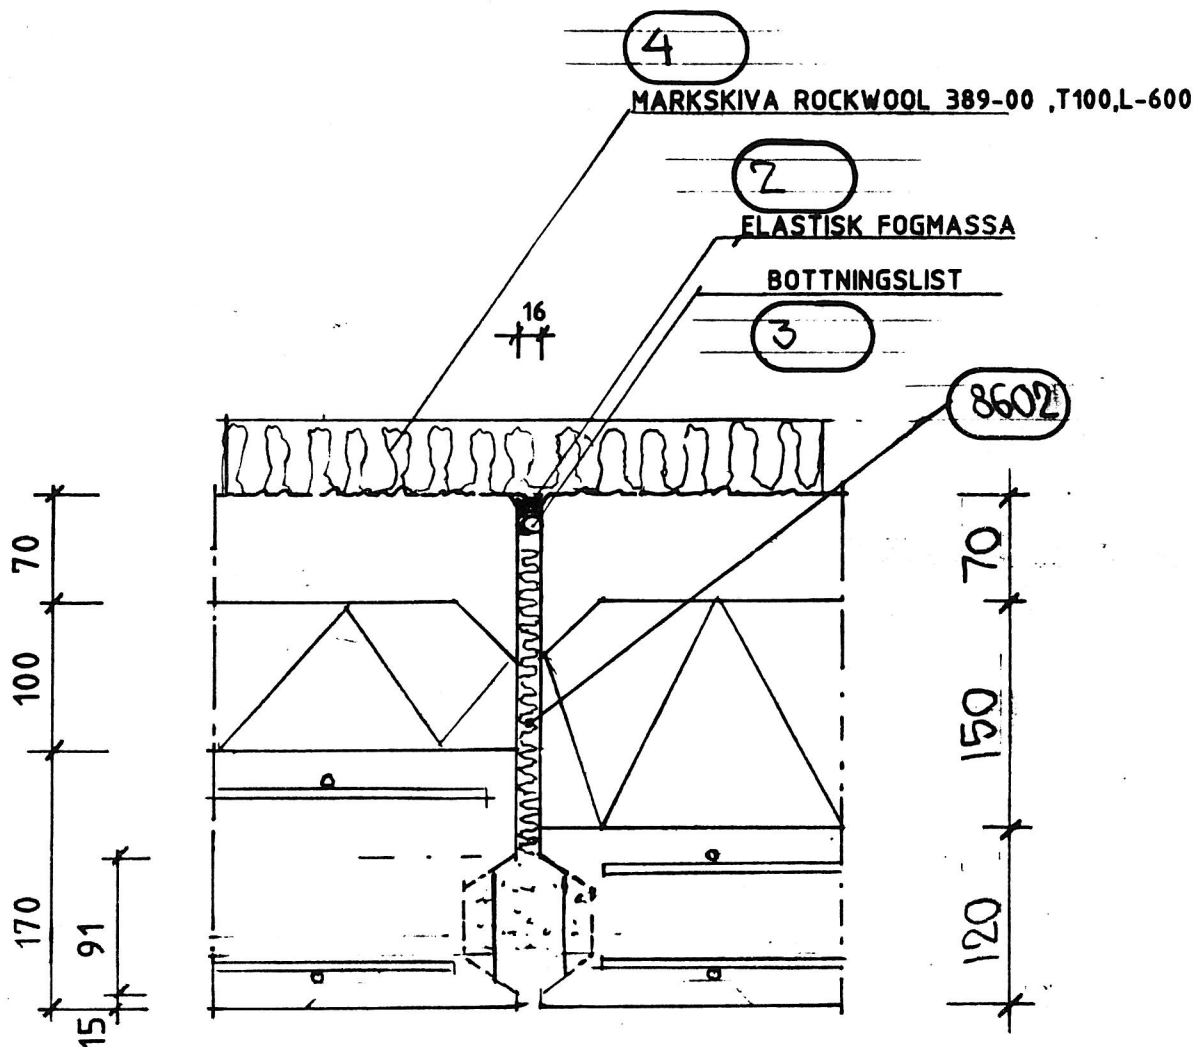

ARBETSRITNING



A-BETONG
 15200 STRÄNGNÄS
 Tel. 0152-13460 Telefax 0152-11202
 10233 STOCKHOLM
 Tel. 08-34 98 80 Telefax 08-31 49 02

OXHAGEN, VENDELSÖ
 HANINGE KOMMUN

JORDTRYCKT VÄGG

RITAD PHM

KONSTR./HANDL.
N.A. PAULSSON

DATUM 881115

GODKÄND

ORDER NR 1309

RITNINGSNUMMER AD6 -409


REV.

ANKETT 401

REV.

SIGN.

DATUM

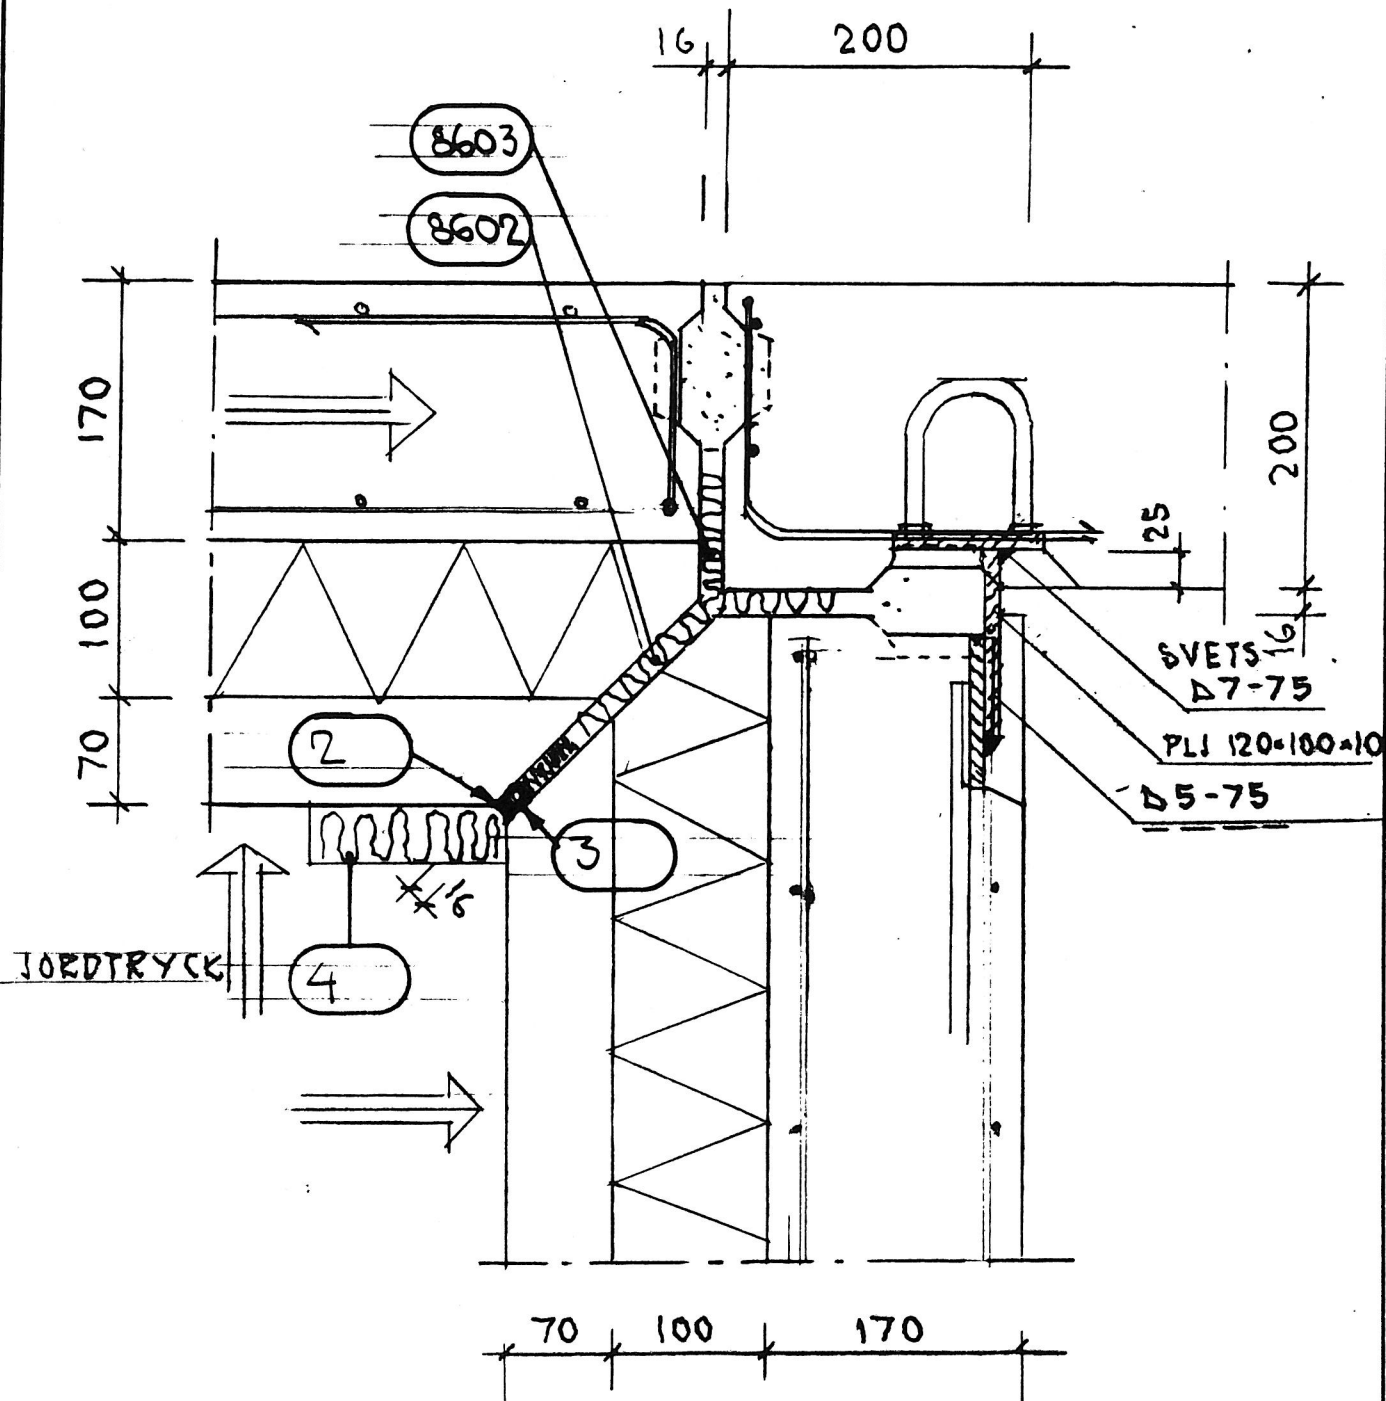

- 1 ELASTISK FOGMASSA
 2 BOTTNINGSLIST
 3 MARKSKIVA ROCKWOOL 389-00, T=100
 4 L=600

ARBETSRITNING

113



A-BETONG

15200 STRÅNGNÄS
Tel. 0152-13480 Telefax 0152-11202
10233 STOCKHOLM
Tel. 08-34 98 80 Telefax 08-31 49 02

OXHAGEN VENDELSÖ
HANINGE KOMMUN

JORDTRYCKT VÄGG

RITAD

PHM

KONSTR./HANDL.

N. A. PAULSSON

GODKÄND


ORDER NR

1309

RITNINGSNUMMER

AD 6 - 452

REV.

REV.

SIGN.

DATUM


DATUM

881115

NKETT

51

eller uppvisas för obehörig. Överträdelse
beivras med stöd av lag.
A-BETONG i Strängnäs AB

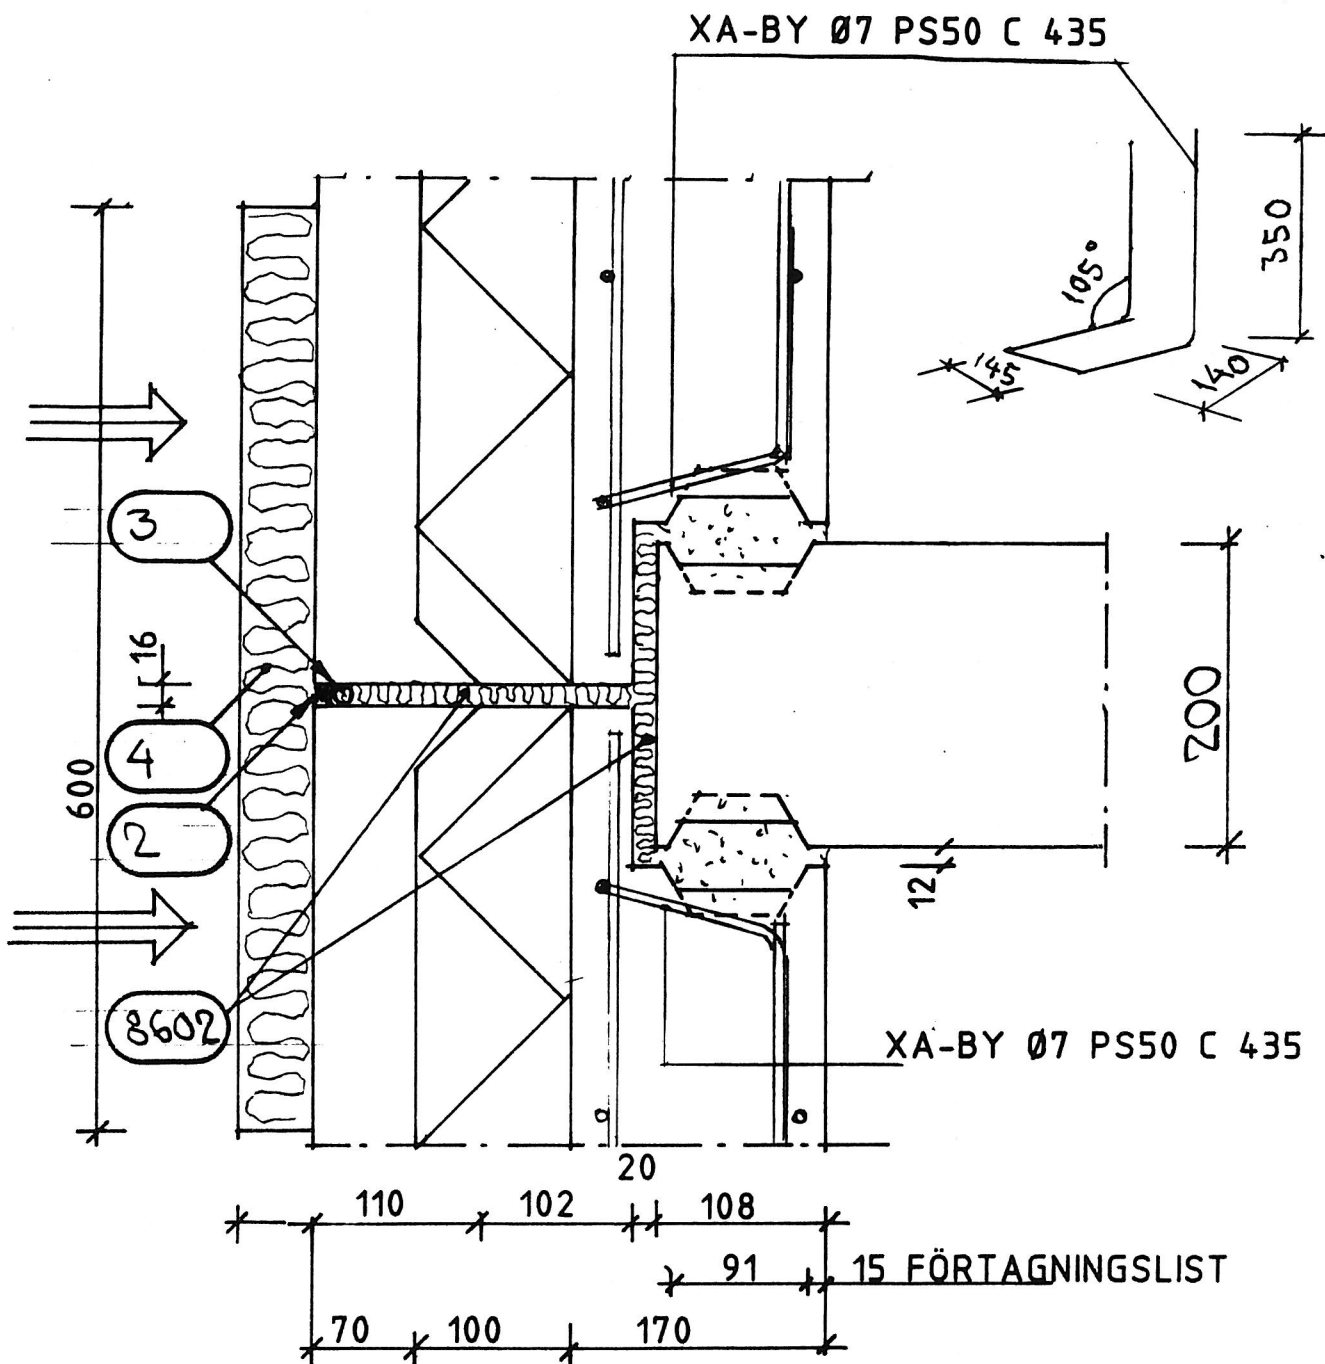

- 3 BOTTNINGSLIST
- 2 ELASTISK FOGMASSA. SIKAFLEX-15LM EL. LIKV.
- 4 MARKSKIVA ROCKWOOL 389-00 T=100, L= 600

A-BETONG
15200 STRÄNGNÄS
Tel. 0152-134 60, Telefax 0152-112 02
102 33 STOCKHOLM
Tel. 08-34 98 80 Telefax 08-31 49 02

RITAD PHM
DATUM 890210

KONSTR./HANDL. N. A. PAULSSON
GODKÄND

OXHAGEN, VENDELSÖ
HANINGE KOMMUN
JORDTRYCKT VÄGG

ANKETT 401	REV.	SIGN.	DATUM	ORDER NR	RITNINGNUMMER	REV.
			890210	1309	AD6-453	

ELASTISK FOGMASSA (2)

BOTTNINGSLIST (3)

MARKSKIVA ROCKWOOL (4)

389-00, T=100, L=600

8602

SVETS $\Delta 7-75$

PLJ 120*100*10

8303

eller uppvisas för obehörig. Överträdelse
beivras med stöd av lag.
A-BETONG i Strängnäs AB

A-BETONG
15200 STRÄNGNÄS
Tel. 0152-13460 Telefax 0152-11202
10233 STOCKHOLM
Tel. 08-34 98 80 Telefax 08-31 49 02

OXHAGEN, VENDELSÖ
HANINGE KOMMUN
JORDTRYCKT VÄGG

RITAD PHM KONSTR./HANDL. N.A. PAULSSON

DATUM 881115 GODKÄND *[Signature]*

ORDER NR 1309

RITNINGSNUMMER AD6-454


REV.

ANKETT 401

REV.


SIGN.

DATUM

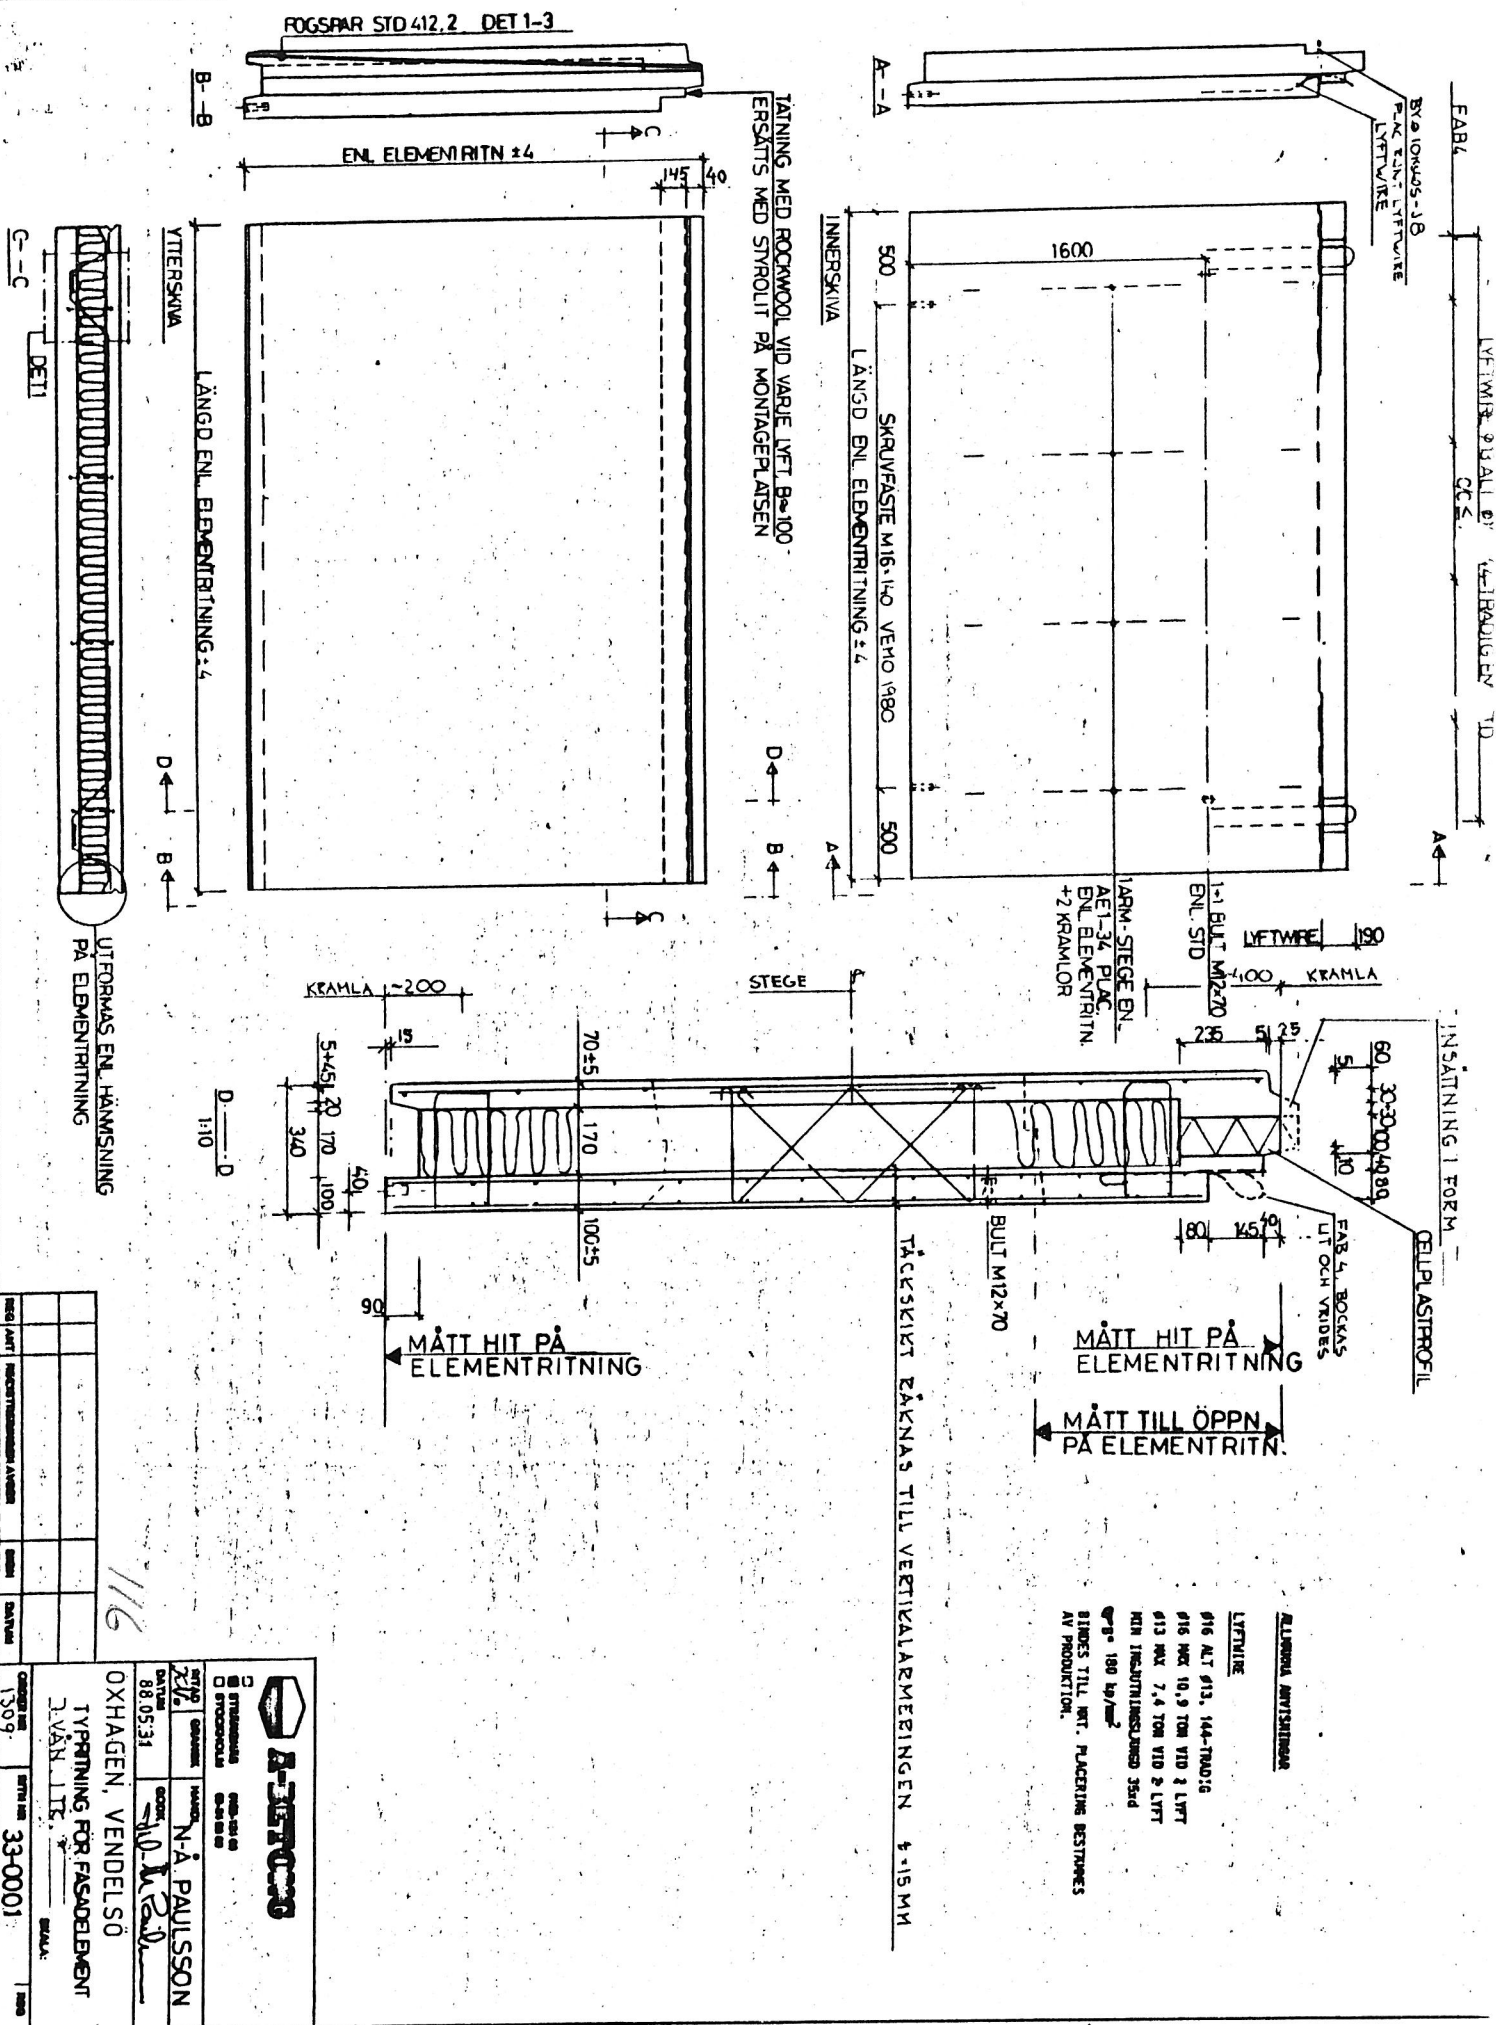



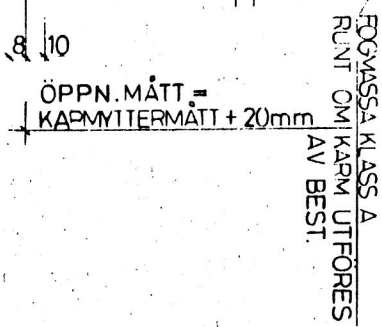

MID UPSPARING FOR OVER-
OCH UNDERSTYCKE.























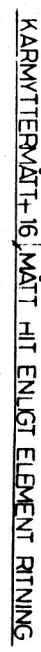


VID URSAPARING FOR SIDOSTYCKE.







117


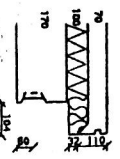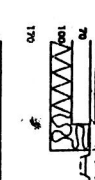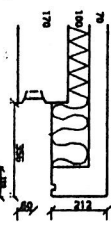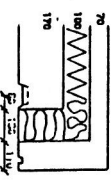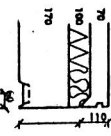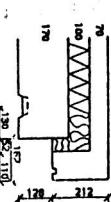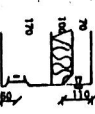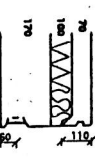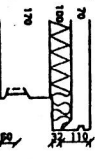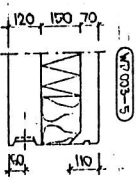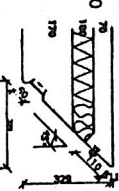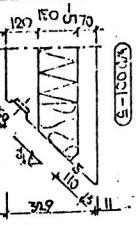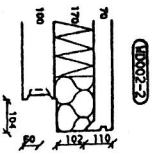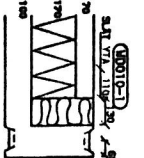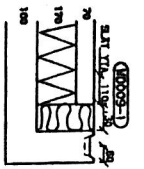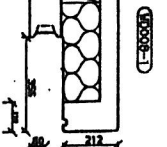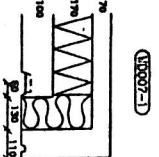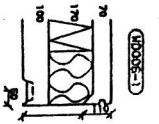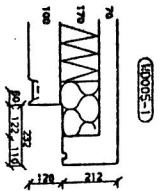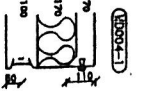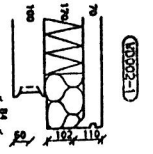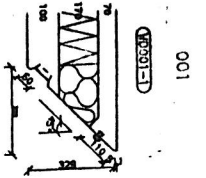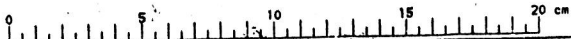

	
OXHAGEN, VENDELSÖ DÖRRUPSPARING. (EJ FÖNSTERDÖRR) 1 VÄN. 1 TR.	
ÖVERSKEN 3109	INTAG 33-0018 REG

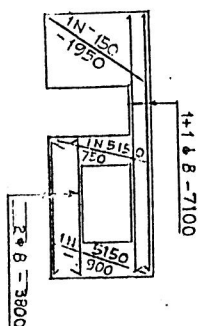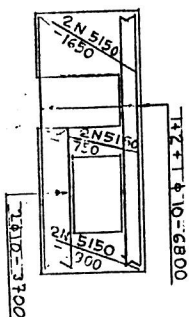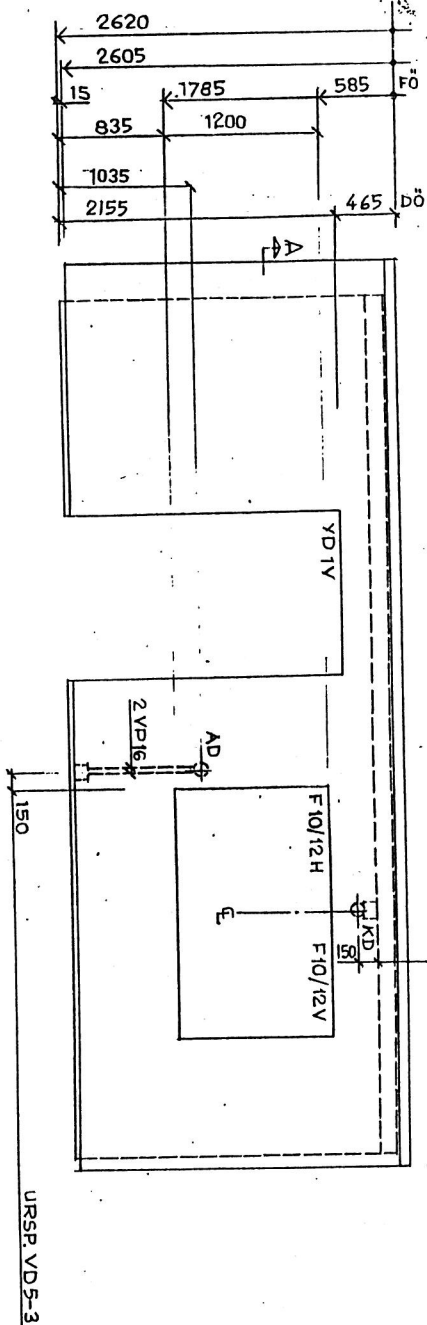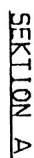

VIRKTID	KONSTR.	VIRKTIOM:	TYPBETÄCKNING
6,(1(3)+30)	5,8		W 34/262
KOMPLETTERINGSDETALJER			
POS	LANT	BETECKNING	MÅNVSINING
B102	2	LYFT-WIRE	39-810!
B216	10	STEIGE 34	39-8216
B220	22	KR 34	39-8220
B205	3	BITTEH40	39-8205
	10	FAB 4	
	3	STAFSKRUNV	m 12-70
n _o	12	TRICKMIMPR	4,5x70 RECEL
AD	1	E14 24 400	
KD	1	E14 24 200	
	2	VP 16	
ARNERING			
LITTERA ANT	KVAL	#	LITTERA ANT KVAL #
A1510	ZO ANS 50	5	
"	- "	11	- " - 5
A1100	2 K40 JD		
A6 B00	4 --	--	10
A7100	2 --	--	8
A3600	2 --	--	8
FORENSKRIFTER: YTTERVAGGAR			

FORESKRIFTER: YTTERVÄGGAR

Belong:

Ytterskiöv
Btg I Sld 40
vclmax

Lyfte - 11-15.

A-220C A33-2

K-5POC K.33-5

...lyphenaraling

[illegible]

Derivsporing 33-C

Fenster+doorwsp. 33-

RDR for skyddsrockar: c/c max 3000 mm

ADDRESS: 300

10

—

1

1


HANINGE OYHAGENI VENNDEI S

.....


461 M

1






1

1	2	3	100
---	---	---	---	---	---	---	---	---	----	----	-----

1309 33-0194

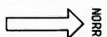[illegible]

0 1 2 100

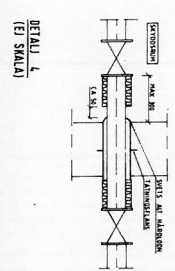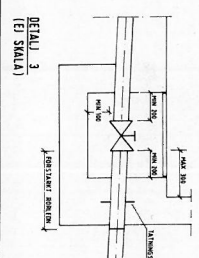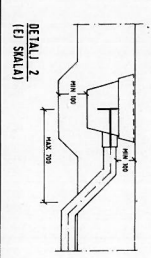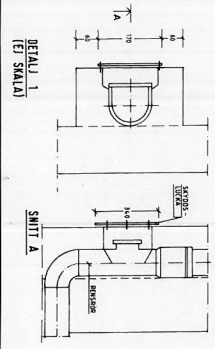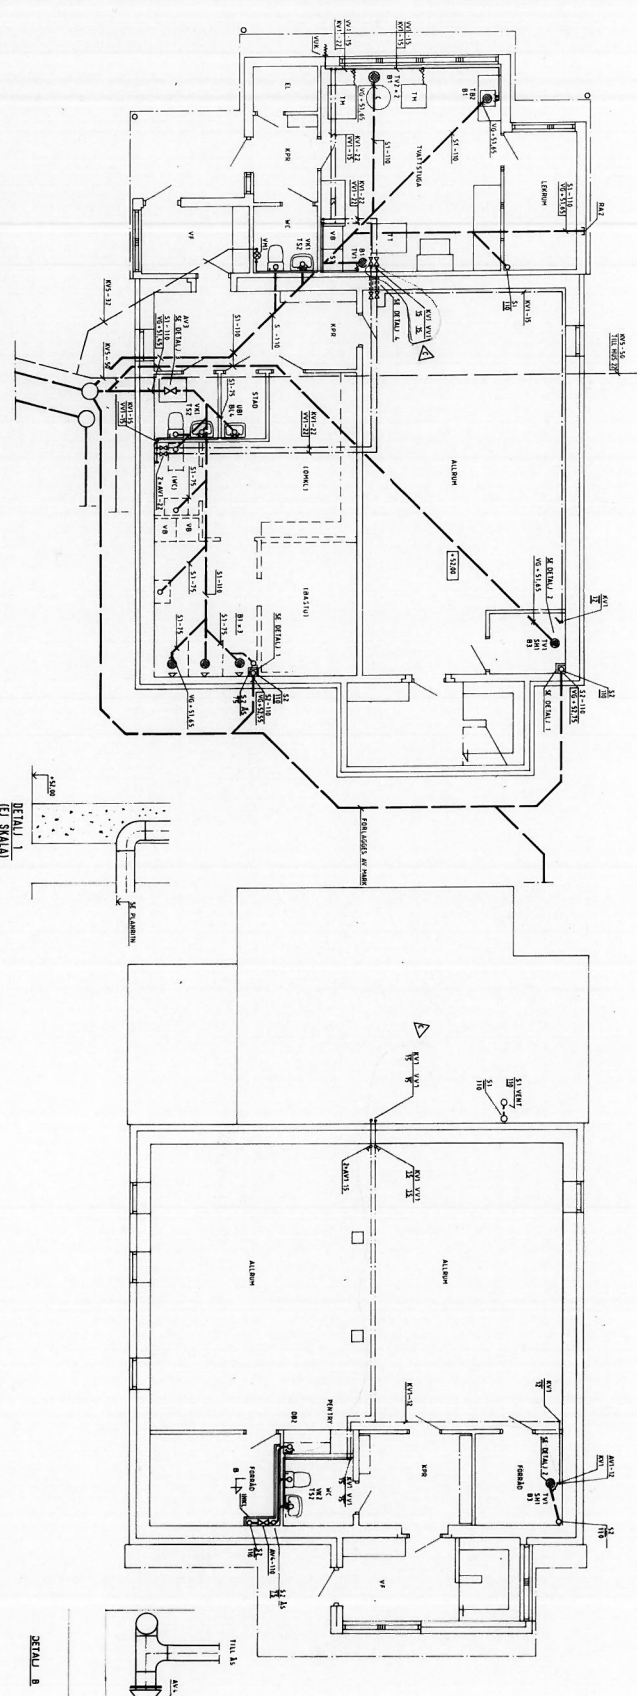

RELATIONSRIKTNING

OXHAGEN VENDELSÖ 3:1693
FÖR HSB STOCKHOLM




↓
NORR

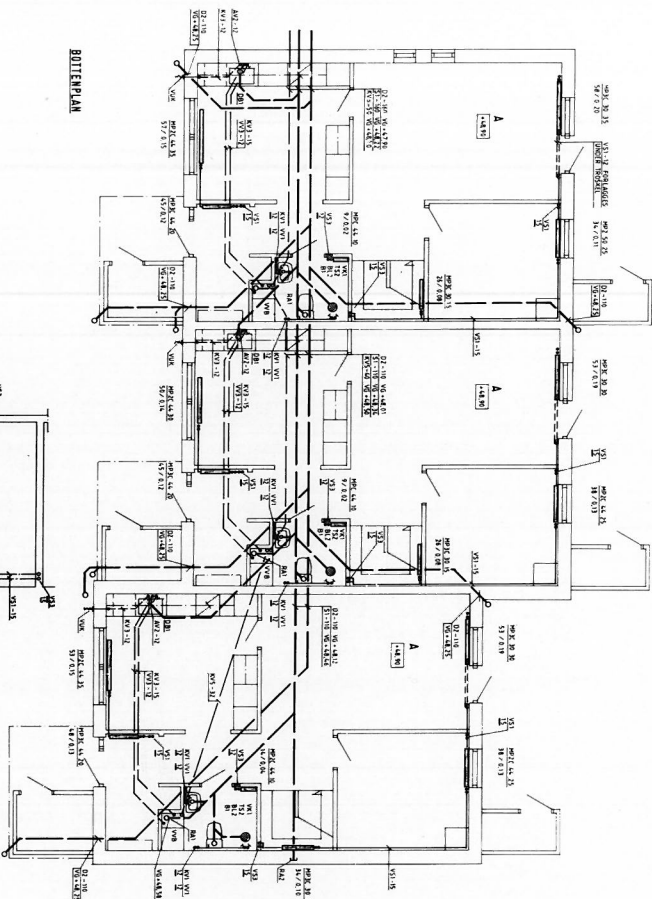

BOTTENPLAN

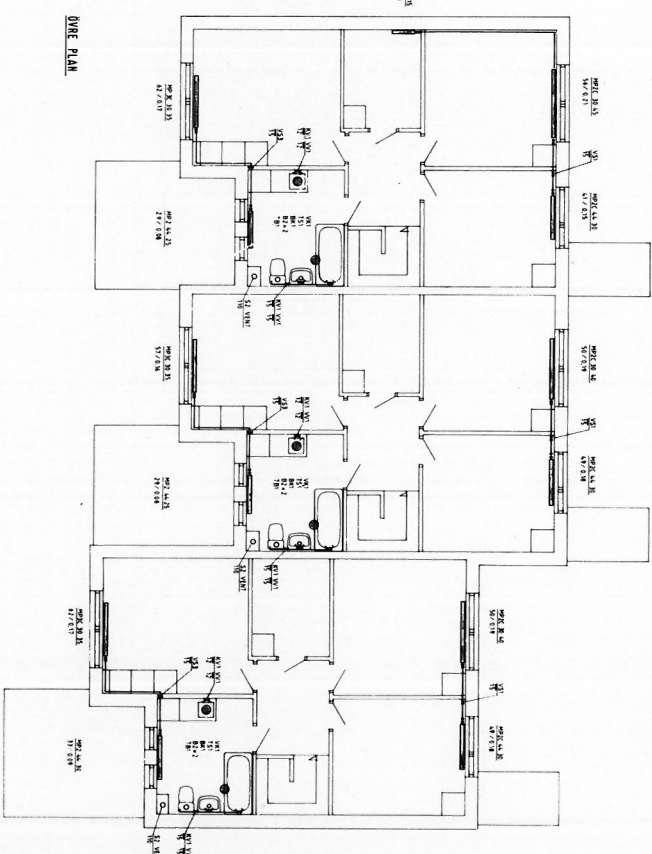


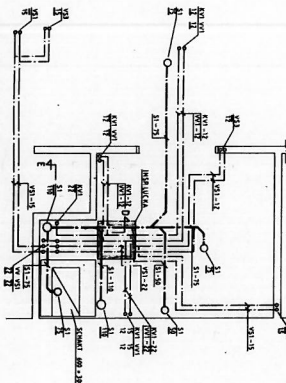


SKALA 1:20


2005-05-15



[illegible]

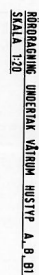

124

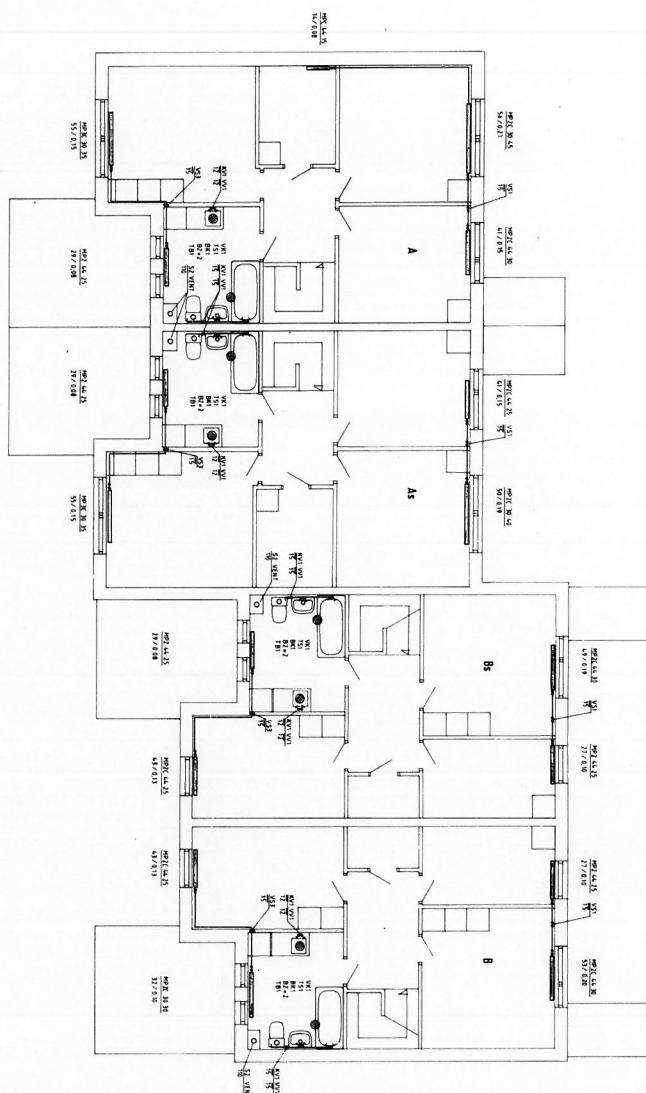[illegible]

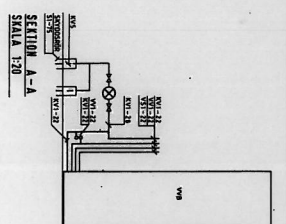


SKALA 1:20


[illegible]

126

[illegible]

 [illegible]12.8


[illegible]

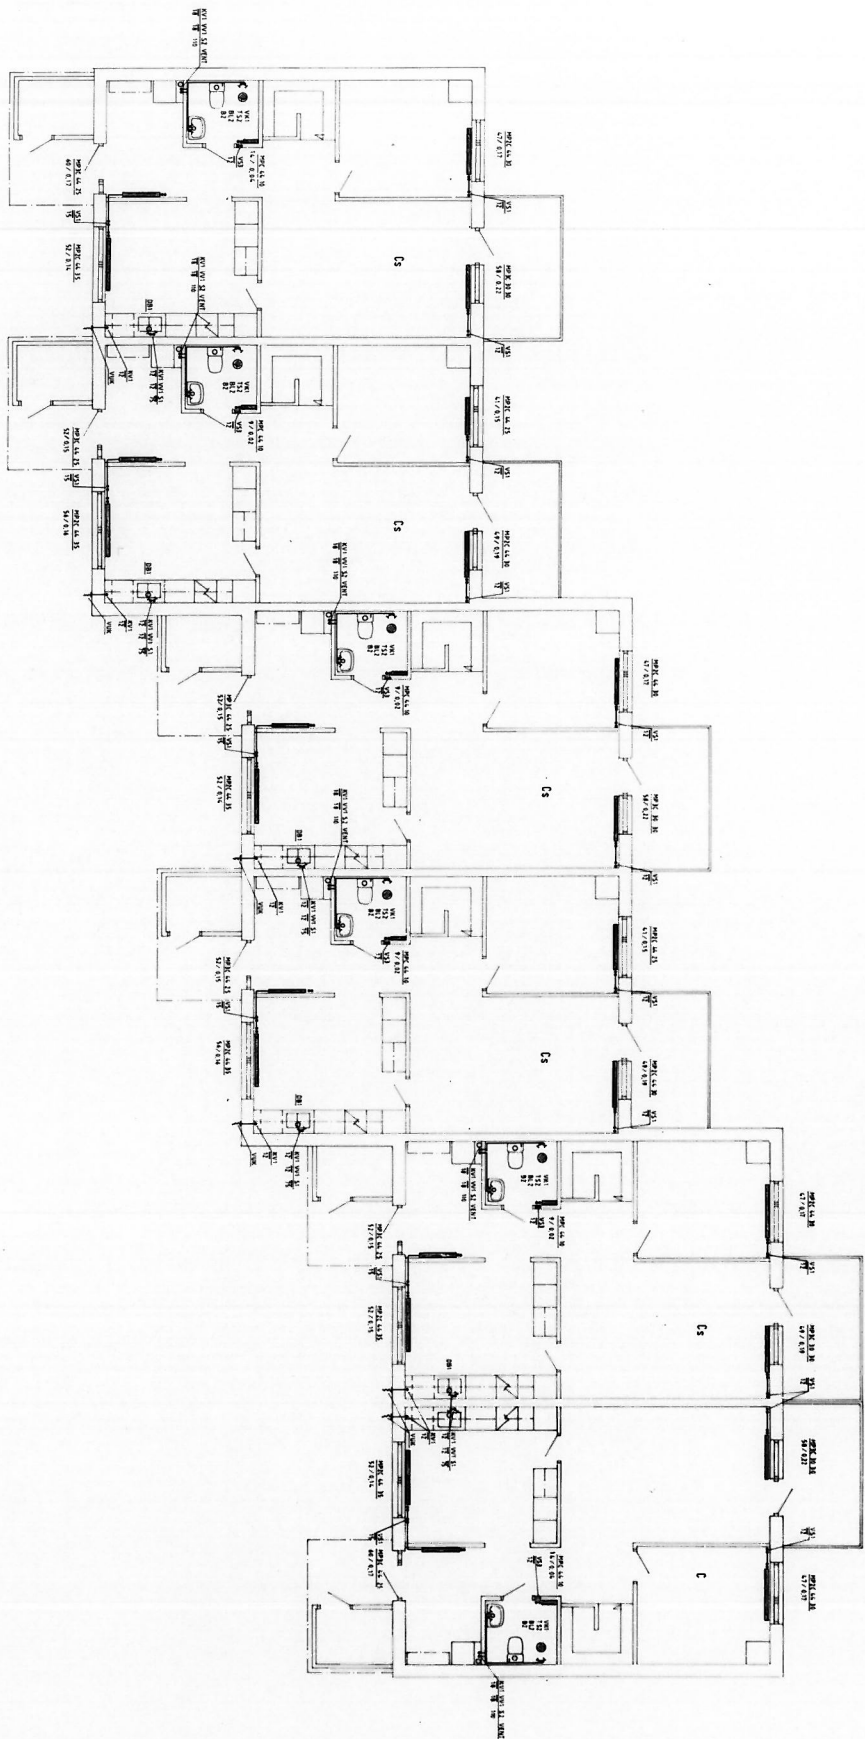

RELATIONSPLAN




FÖRKLÄNINGAR SE RITNING V559-110

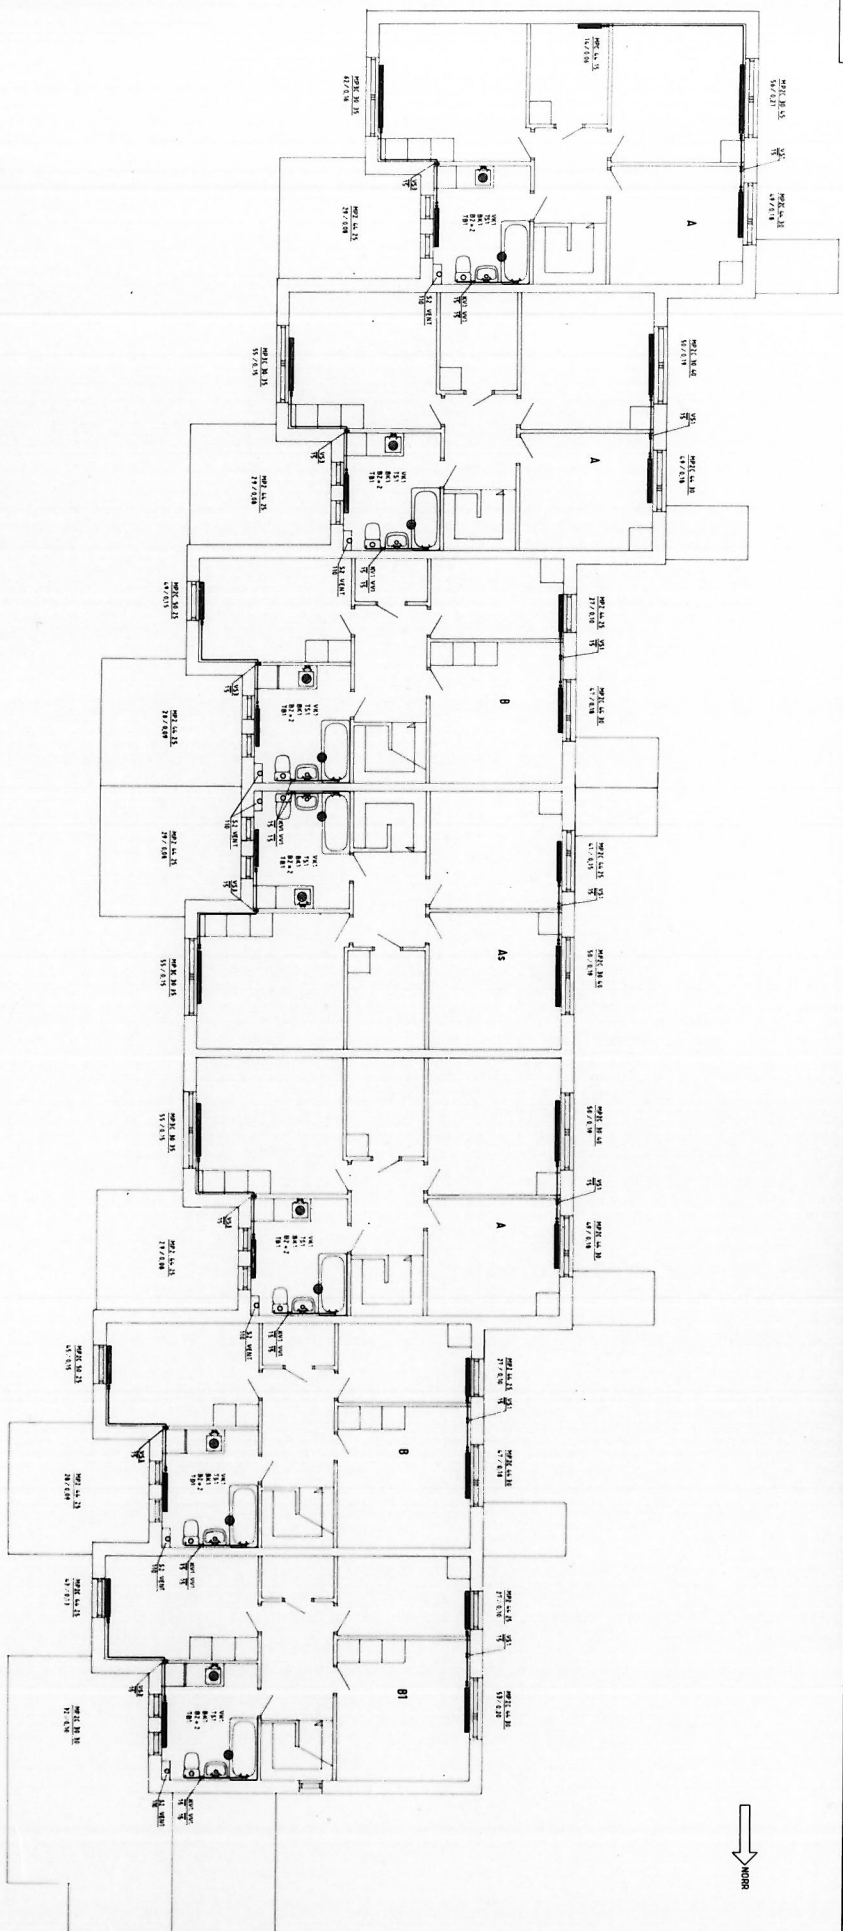

RELATIONSRTNING

1959-112	

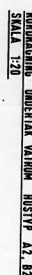 




[illegible]






[illegible]

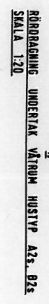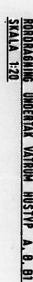138

RELATIONSITING

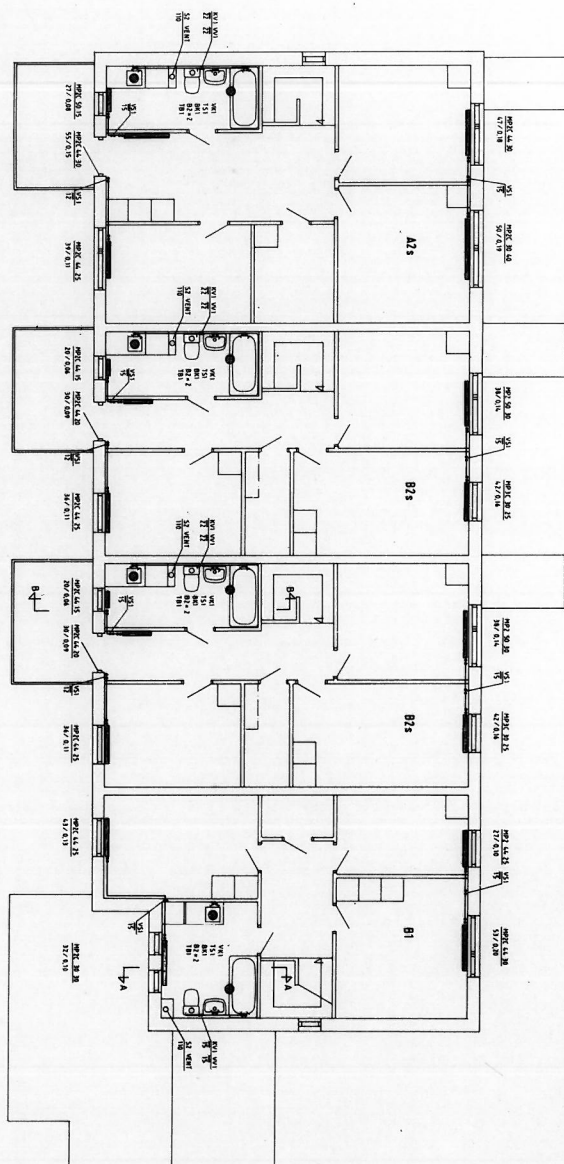
[illegible]

 


RELATIONSRITNING

[illegible]

[illegible]

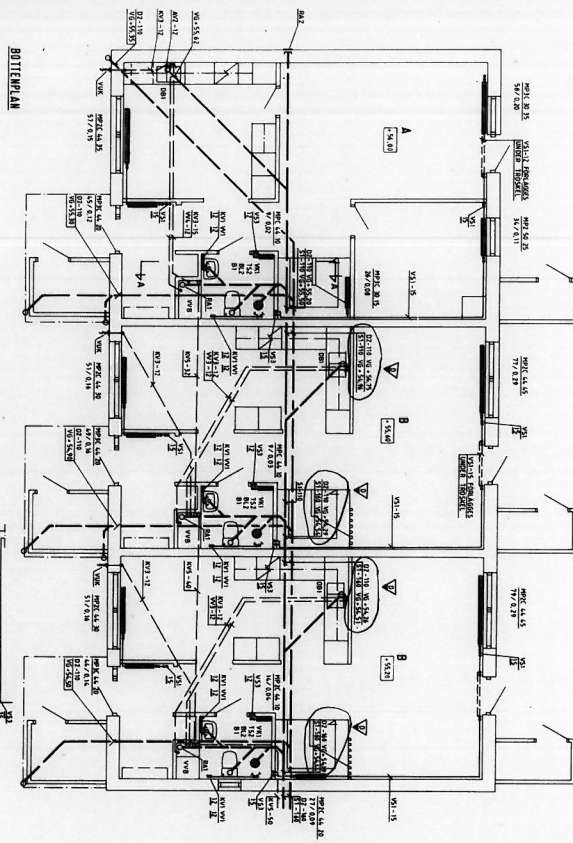


OYRE PLAN

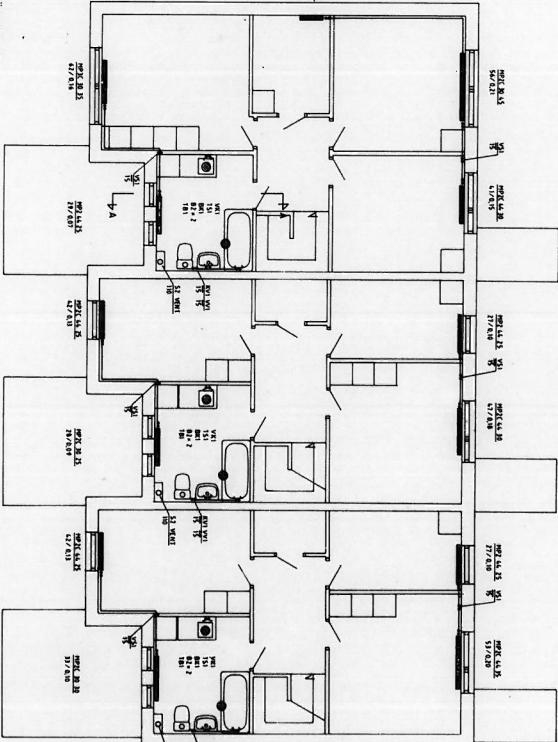

↓
NORR

[illegible][illegible]

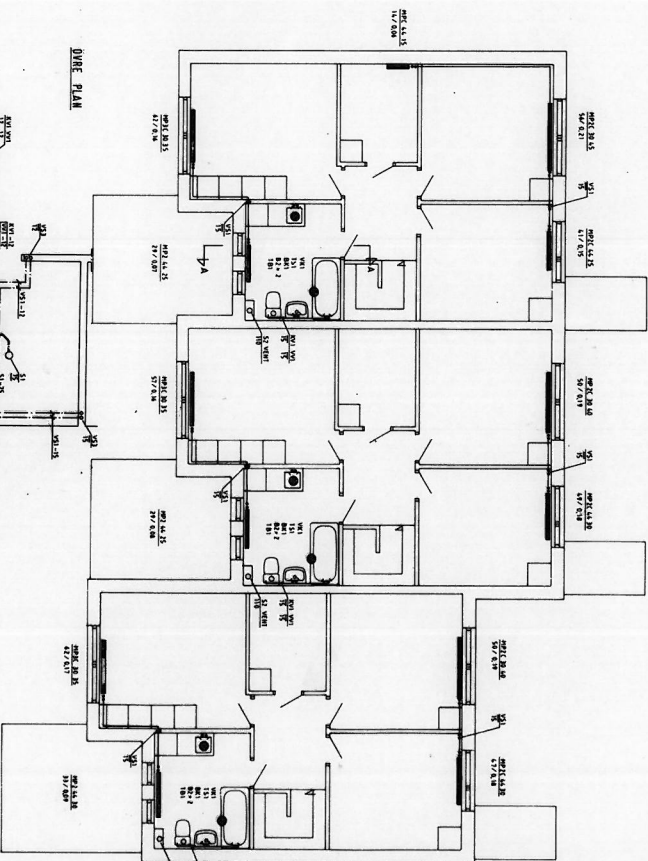


DYRE PLAN

RORORAGNING UNDERTAK VÄTRUM HUSTYP A. 8. 81
SKALA 1:20

[illegible]

D	REF. A' FORDS LITING	S /	09/03/20
C	ARR. RITM	GM	02/08/09

1493

.....


02 75

TV 1	12	-	-
0 1	-	-	75

Alt. 2	12	12	-
Alt. 4	12	12	-

GR 1	12	12	75
GR 1	15	15	-

70	1	12	12	50
75	2	12	12	50

EV	W	B
12	-	110
5	-	110

strykventiler finns
angivet i beskrivning.
ANSLUTNING OCH KOPPLINGSDIAGRAM.

Plasma (L/h) / Kv-värde
Plasma för skivning av

Vid varje radiator finns
angivet flöde och Kv-värde.

AV 2
12-115
AJ 2611
Balletin AJ 2061

ML 2
ML 4


VK 1 Vectenklonate GNG
Vektren Klonaat GNG

75 1 650460 mod atcigroppo
blendare (POM).
75 2 650460 mod atcigroppo
blendare (POM).

Modell: QPS 1600
RSK 7321037 med PPM
termostatl. och dusch
modeller och batteri


0 2 Colbybrown RSK 7113060
 Purus 887A
 0 3 Colbybrown RSK 7090137
 Purus 887A

VS 3 Värmdöskundat cu-rör
Rör 1691 Pluprisol
N 1 Golvbrunn Rör 7113525
Rör 1691 Pluprisol

VV 3	Värmewatten kopparrör
VV 1	Värmesekundär stål rör


	1891-7

RNS 1891 Plusplinoi
 Kallvatten PET, along
 nr 10, 1891agras 1
 stvderet.


KV 3	Kallivatten kopparrör
KV 2	Kallivatten prisol
	SMS 1891-2
	SMS 1890-2

B 1	Spilivatten PVC-rör
B 2	Spilivatten MA-rör
D 2	Deqvattenledn.Mark PVC
KV 1	Källvattns Kopparsrör

POKLANIWO

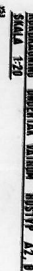[illegible]


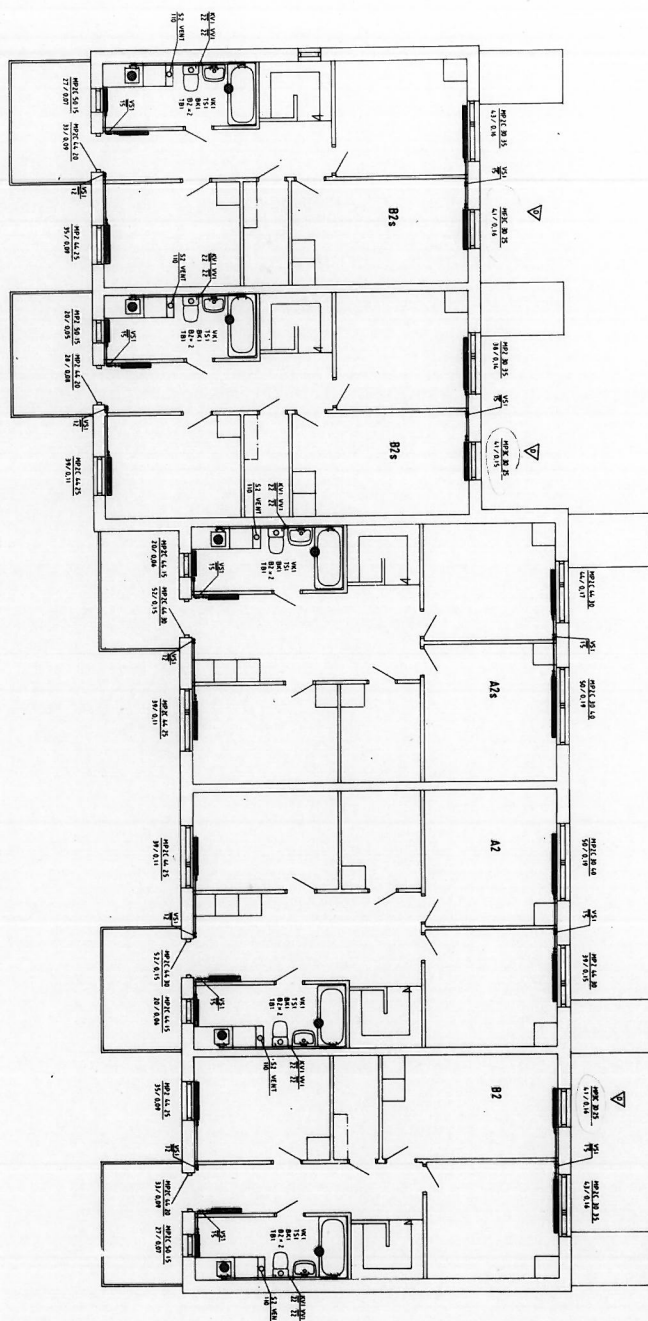



FÖRKLARING SE RITM. VS 59:125





[illegible]

[illegible]

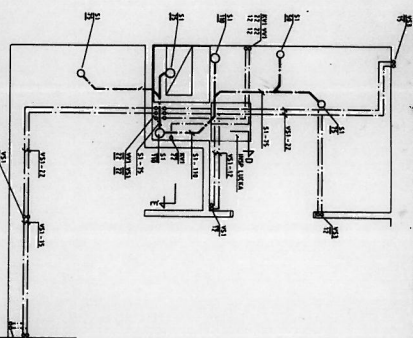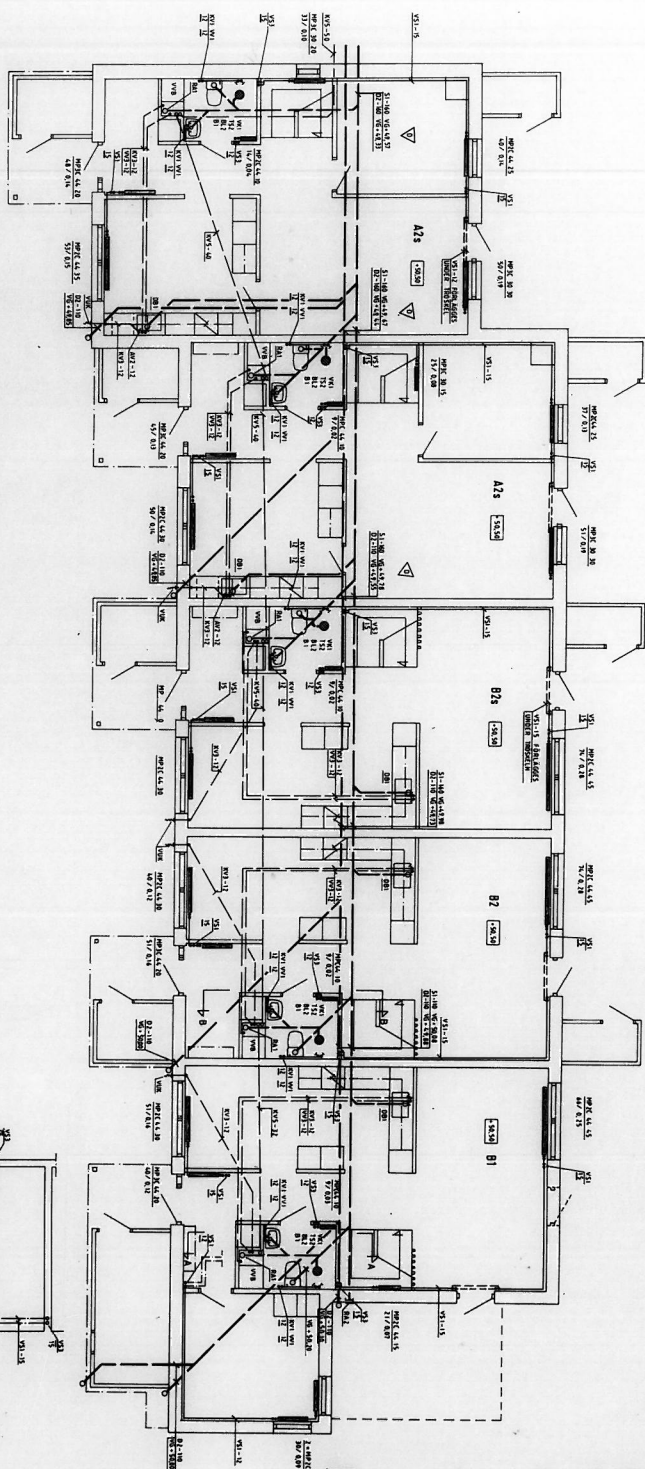



SKALA 1:20

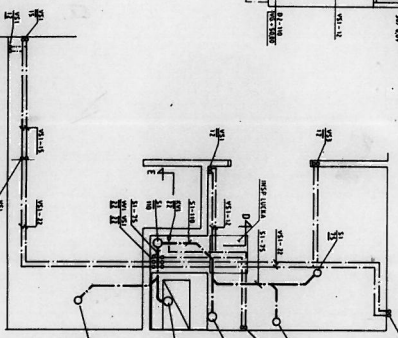


RÖRDRAGNING UNDER TAK VÄTRUM HUSTYP A2, B
SKALA 1:20

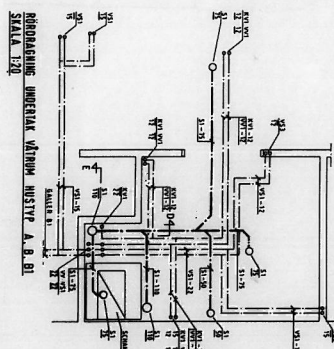


SKALA 1:20


[illegible]

VS59:129

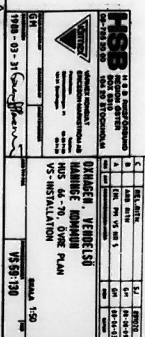

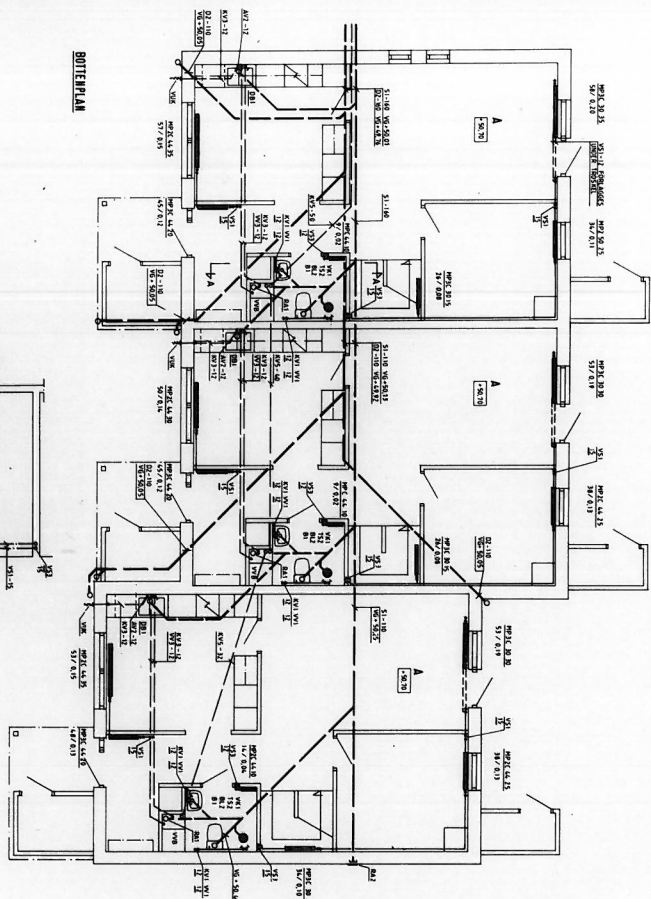

BOTTENPLAN

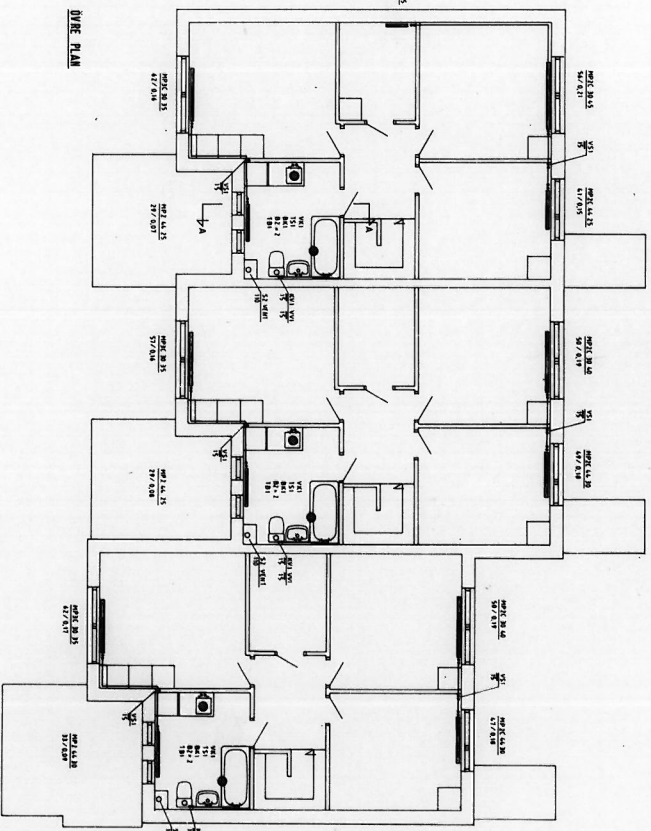

ÖVRE PLAN



[illegible]


[illegible]

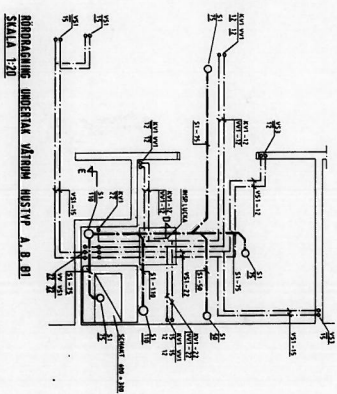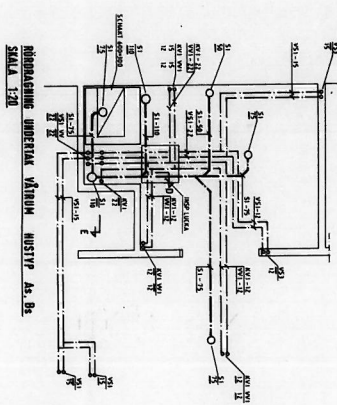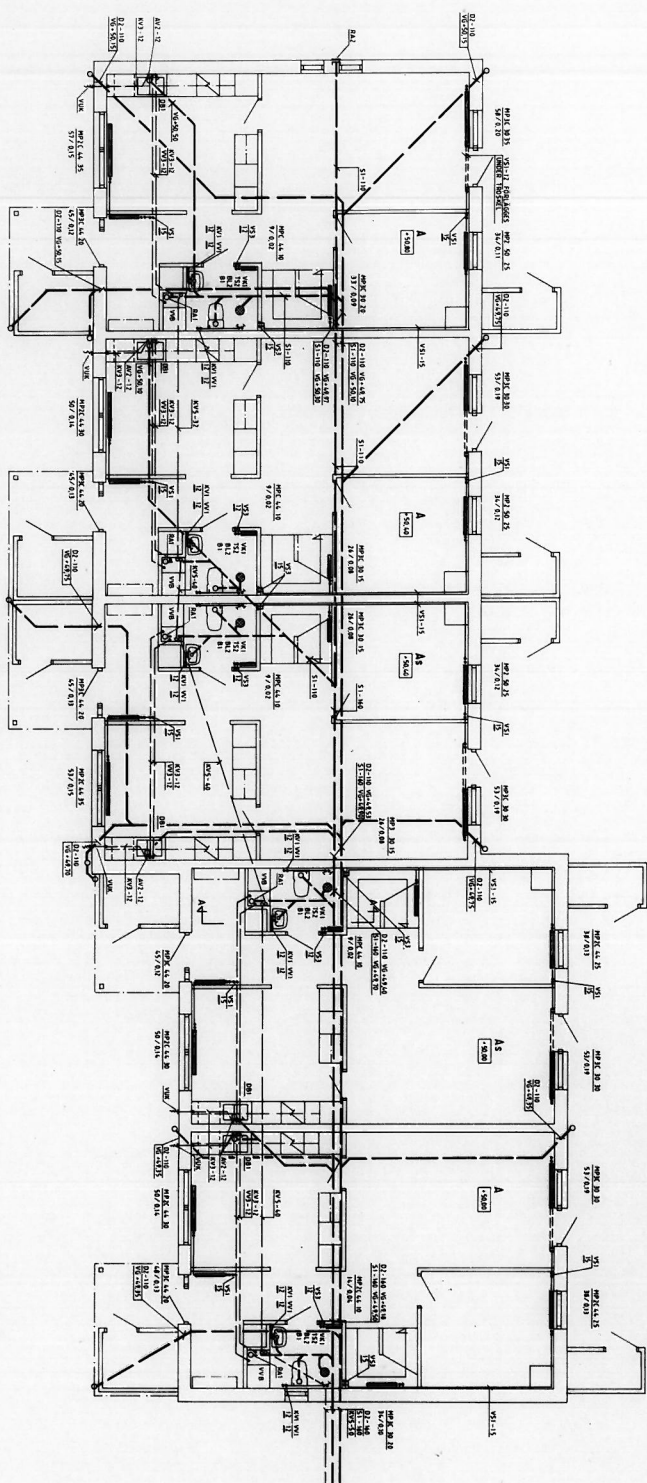[illegible][illegible]


01 02 03 100

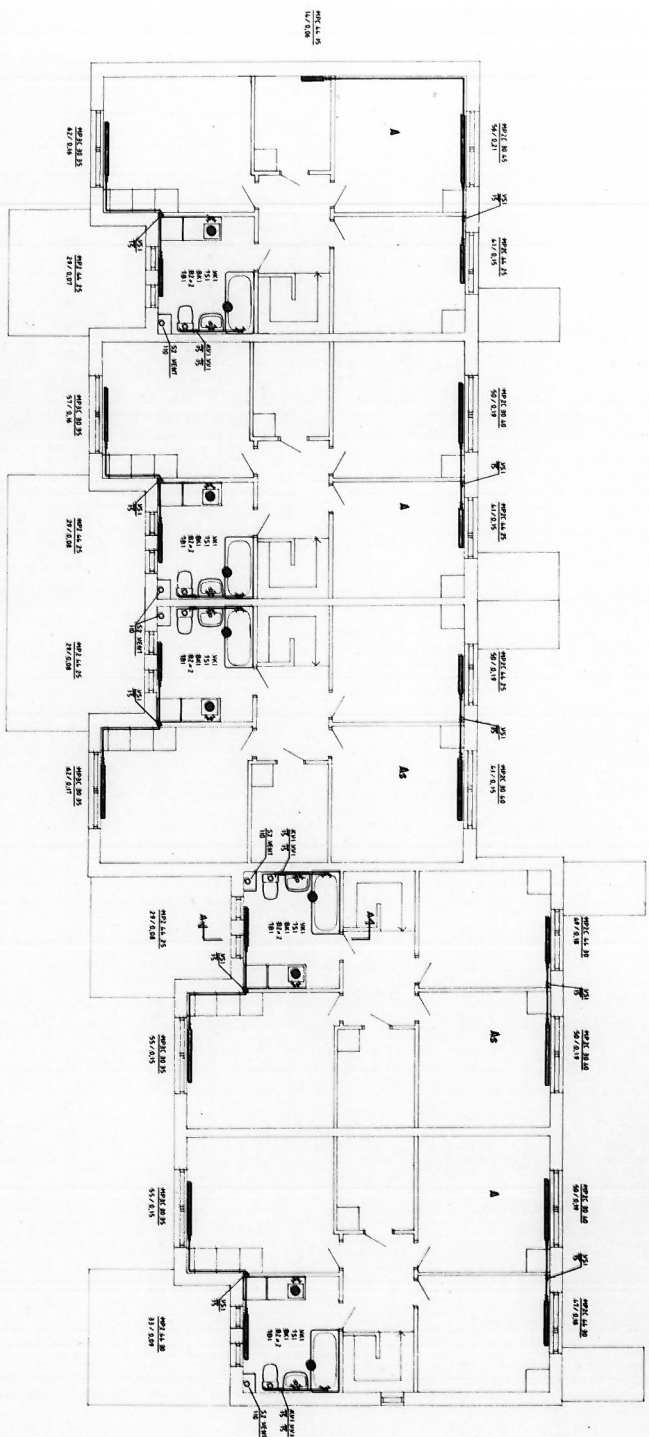

FORALINCAR
SE RUM VS 59.132

HOB

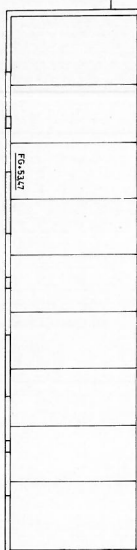

P1 NEEDRE PLAN



RELATIONSRITNING

F58KL12436.NM		

D	REL RTM	SJ	891020
C	REV AFTER GRANSKIN NRQ	GM	890411
B	REV AV BRUNNAR	GM	88-11-0
A	ARB RTN	GM	88-10-0
NO	ANT	NOEN	DATEIN

OXHAGEN VENDELSÖ 3:1693

FÖR HSB STOCKHOLM

SKANSKA
SÖDERA BYGGMATERIALER
175 23 ÅLVSÖ
BOX 134

U SKANSKA AB









A LENA MYBERG ARKITEKTONTOR
B GKA ARKITEKTER

VALMEX
VE ELEKTROSTANDARO

A. DETONG	

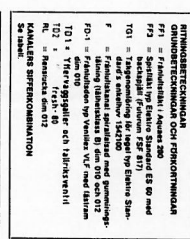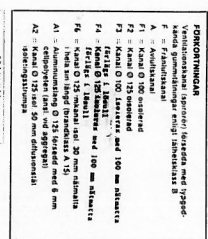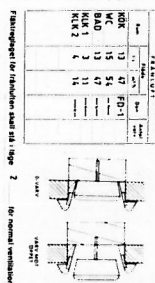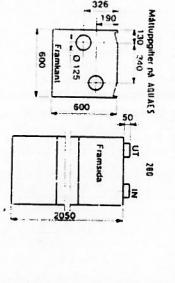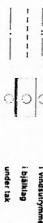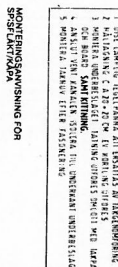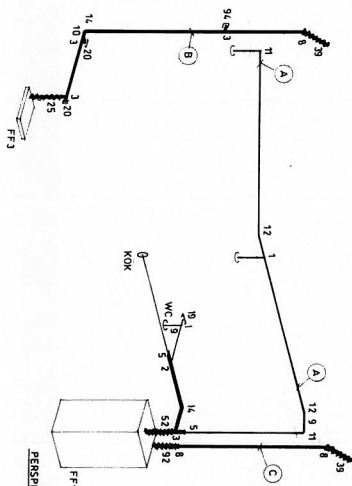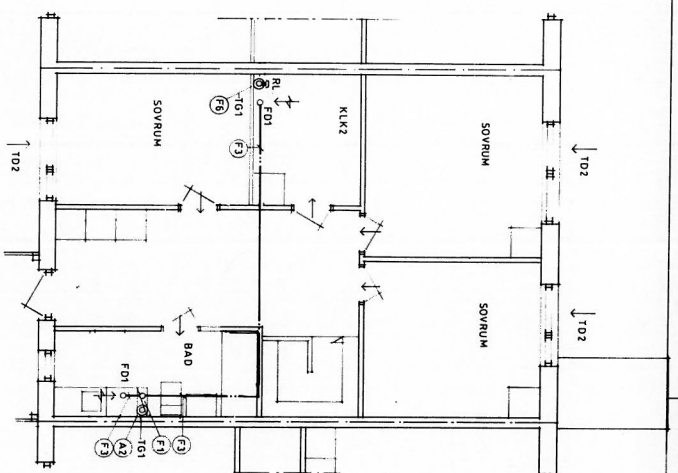


PERSPEKTIV HUSTYP A

Fläktventilation typ F med värmeåtervinning luft-luft värmepump





ElektroStandard



PM	6922	1 50

Ö: 0 1 2 100

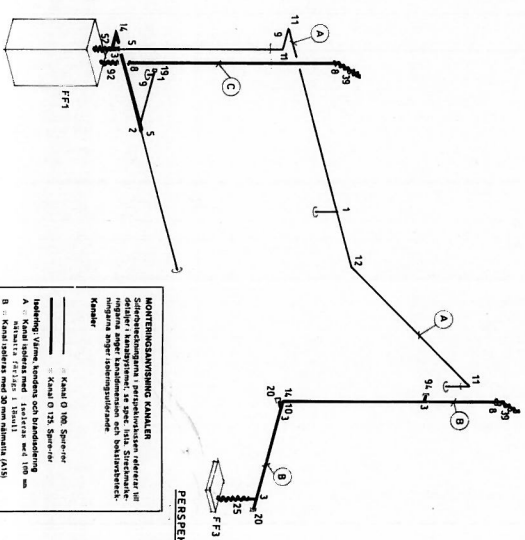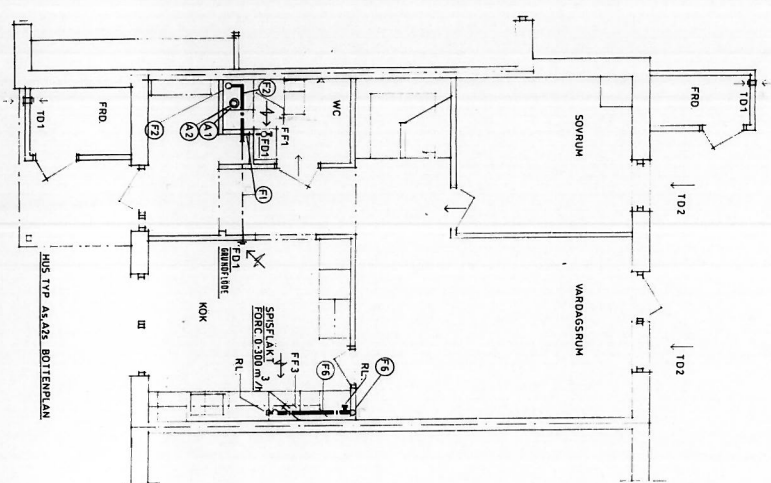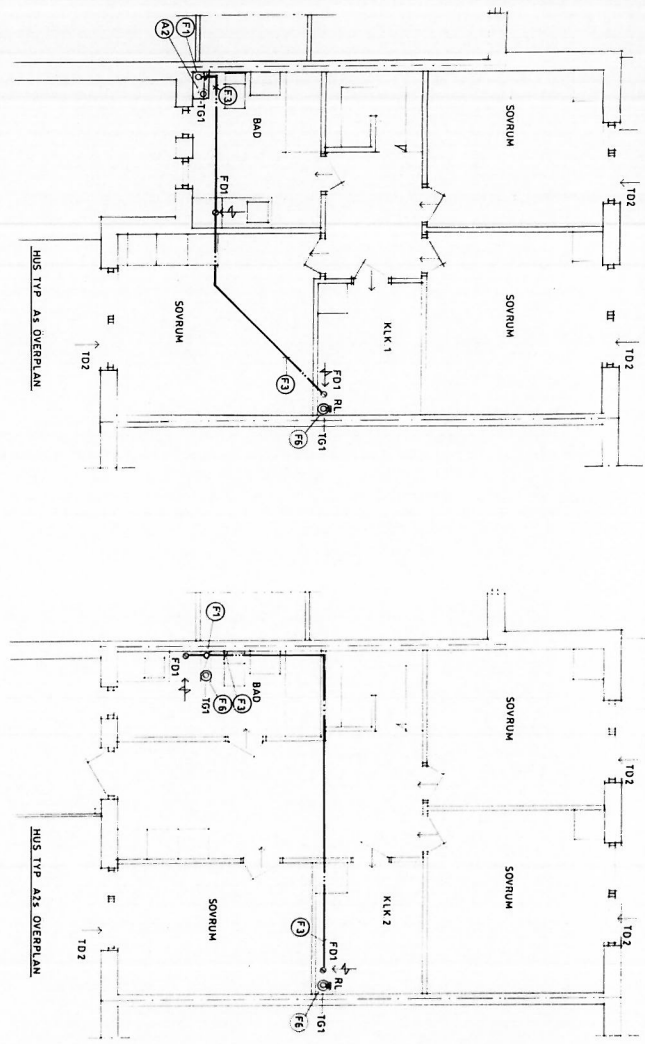


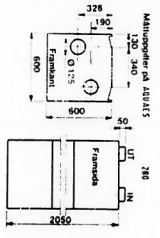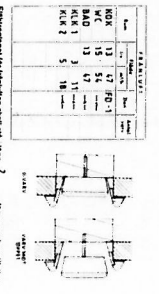

IRKANAL OCH AVFJÄRSKANAL FÖRLAGD PÅ VIND
ISOLERAS MED 100 mm NATURLIGT

RELATIONSINTEG

OXHAGEN VENDELSÖ 3: 1693

FÖR HSB STOCKHOLM

HSB

HSB BRF OXHAGEN







HUS TYP A3 A33

6922

150

680706

V57 002

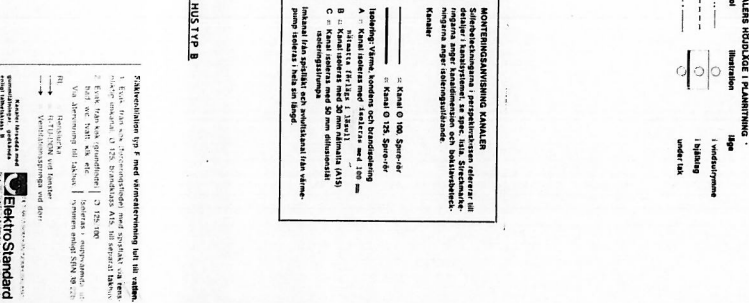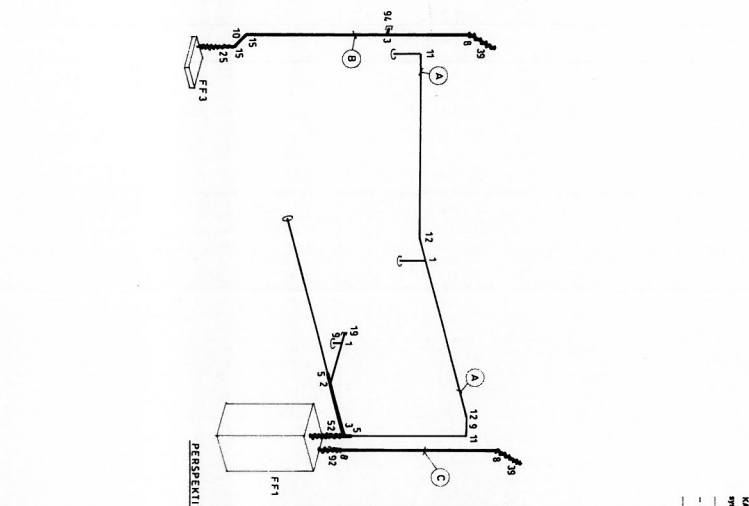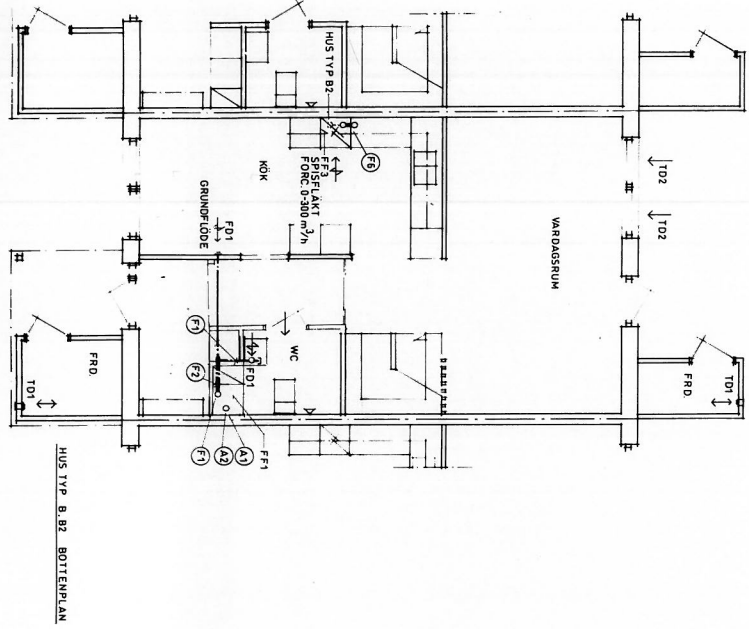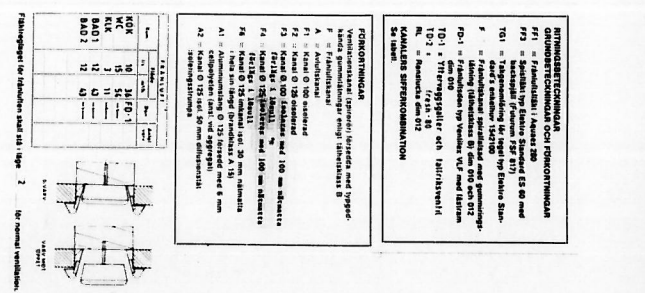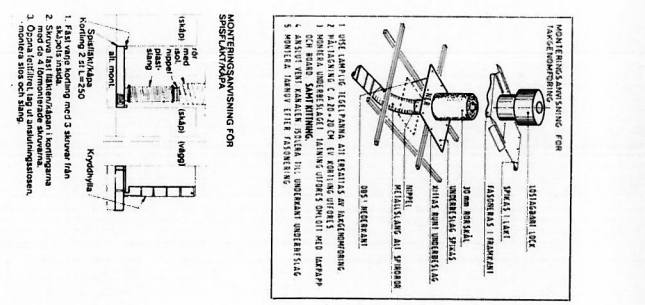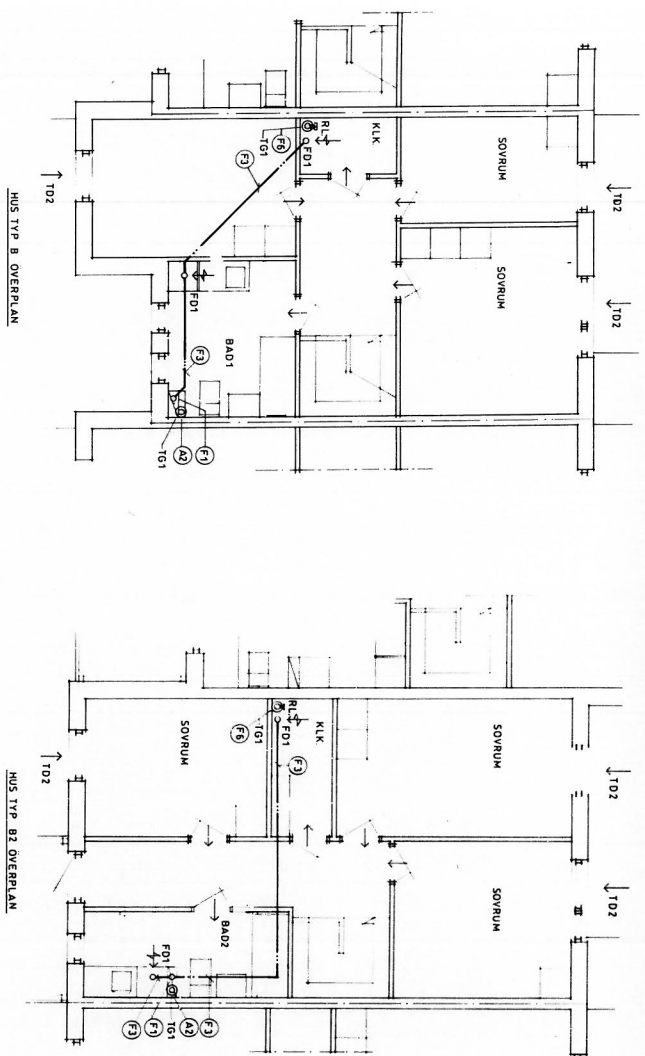

INMÅN OCH AVFÄRTSPLAN FÖRLÄG I A VIND

ISOLERAS MED 100 MM NATMÄTTA

RELATIONSRITNING

OXHAGEN VENDELSÖ 3 : 1693

FÖR HSB STOCKHOLM

BRF OXHAGEN

HUSTYP B B2

6922

150

57.023

SKANSKA

HSB

BRF OXHAGEN

VENDELSÖ 3 : 1693

FÖR HSB STOCKHOLM







BRF OXHAGEN

HUSTYP B B2

6922

150

57.023

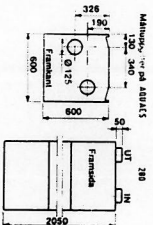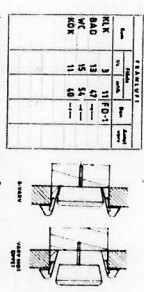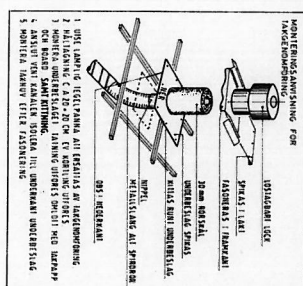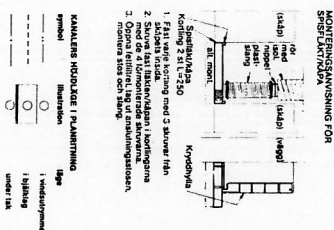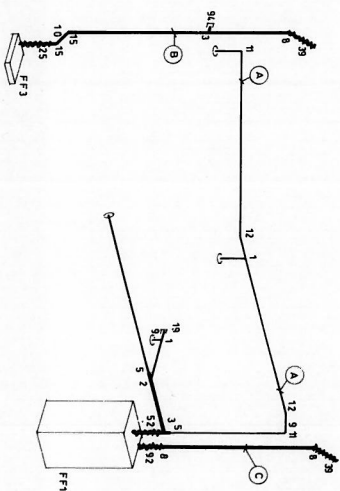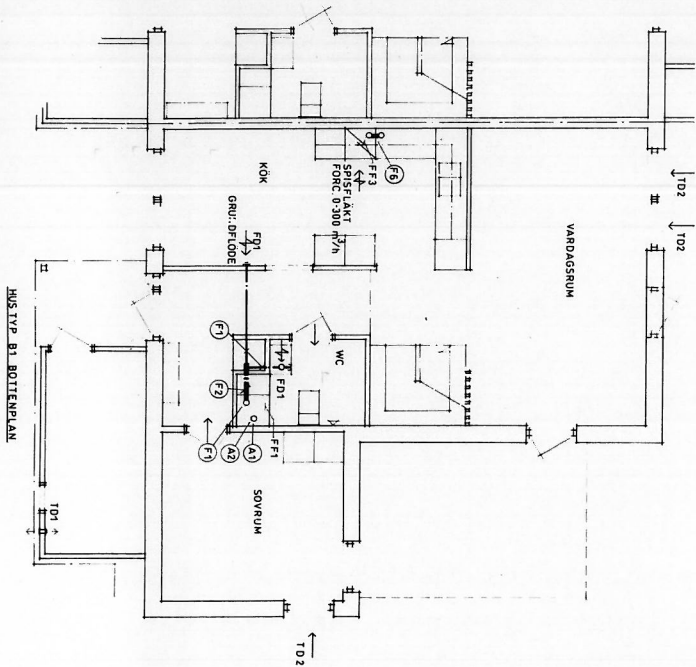

IMKANAL OCH AVLUFTSKANAL FÖRLAGD PÅ VIND
ISOLERAS MED 100 mm NÄTMATTA


OXHAGEN VENDELSÖ 3:1693

FÖR HSB STOCKHOLM

SKANSKA



BOX 124	125 22 ALYSDO	06 748 34 00	06 748 34 00
U	SRANSTRA AB		
BRF OXHA		06 753 35 00	104 20 STOCKH

K	SKA ANRIKTEKTON	060 114 43 80

HUSTYP B1


V3 VARNER	06. 04.71.509
V4 ELEKTROSTANDARD	0150. 131 76
E LEMARO	08. 59.50.06
A. SETONG	0153. 134.60










[illegible]

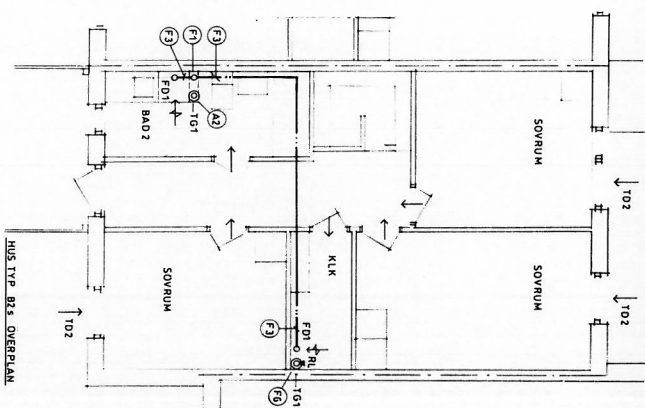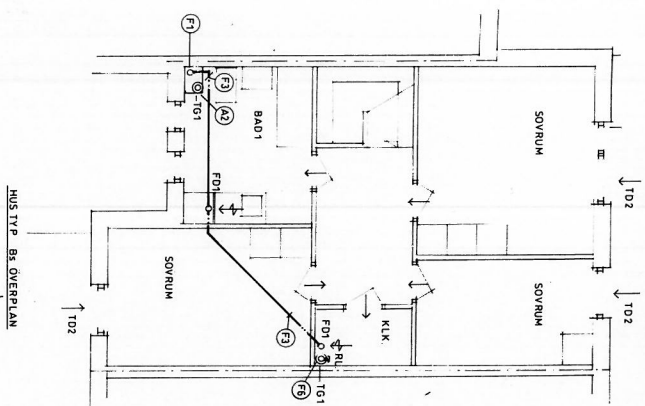


HUS TYP B3, ÖVERPLAN

 HUS TYP B3, ÖVERPLAN

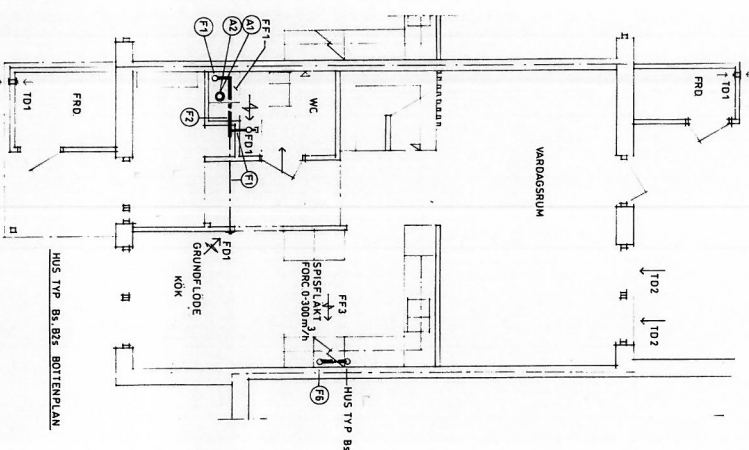

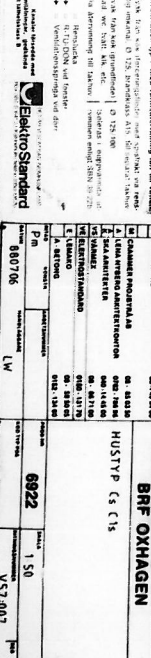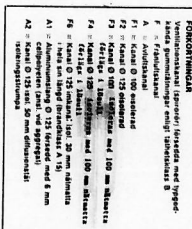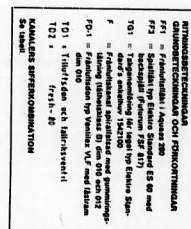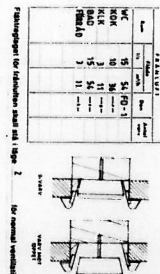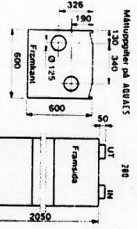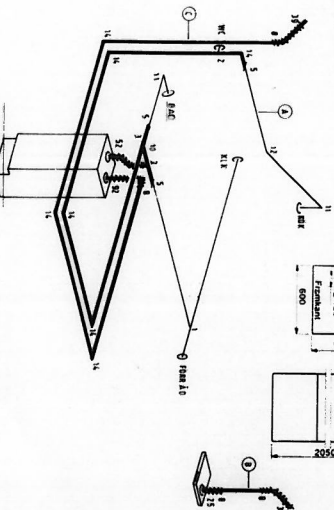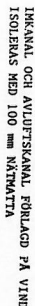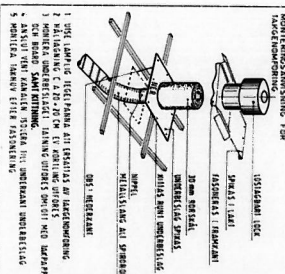

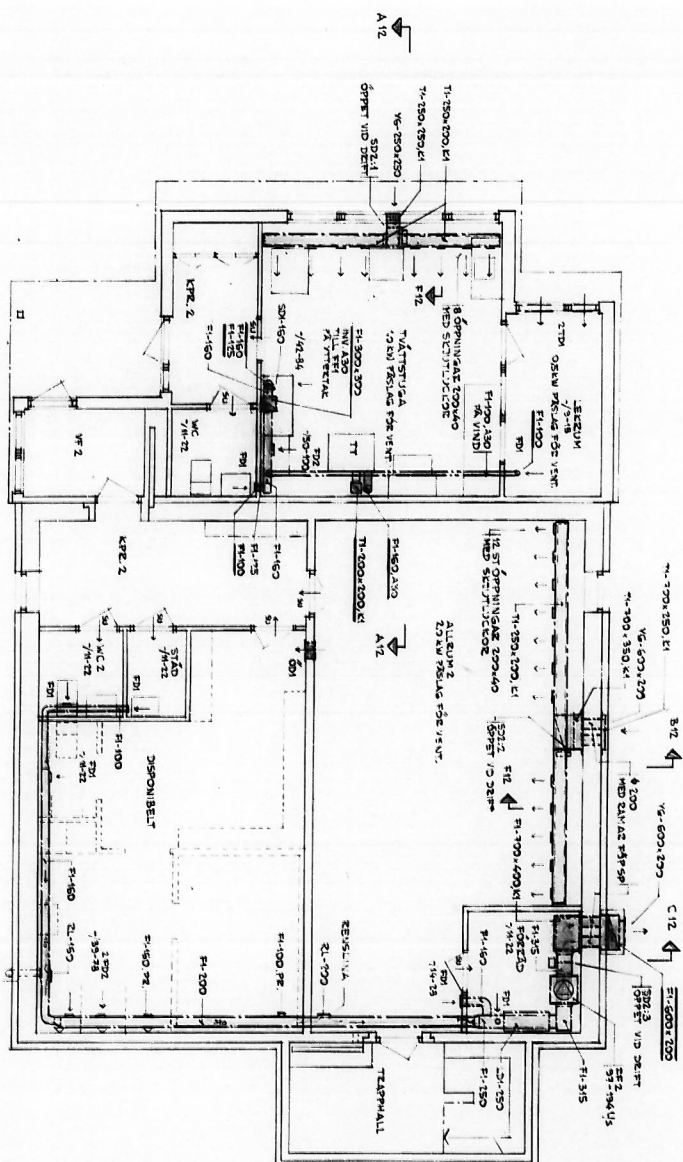

RELATIONSRITNING

OXHAGEN VENDELSÖ 3:1693

FÖR HSB STOCKHOLM

TOTAL ENTREPRENEUR
SIKANSKA

07X 434 135 23 ALVARO 08.1

U STRATEGIA AS

M CHAMBER PROJEKTAAS
A LENA NYBERG ARKITEKTON

7 **SKA ARHITEKTER**
VS VARNER

VE	ELEKTROSTANDARD
F	LEHMANN

A. SETONG		


FÖRKLARINGAR

[illegible][illegible]

**HANINGE
KOMITEUM**



BRF OXHAGEN

KVARTERSGÅRD

UNDRE PLAN

1



LUFTBEBANDLUNG

6822	
------	--

OXHAGEN **VENDELSØ 3: 1693**
FÖR HSB STOCKHOLM

BRF OXAGEN		KARTENSGÅRD DVRE PLAN	


604 * STEVEDON, TORTELLEPÄLL
 925. ——— MED VÄRDER
 FI = FAKULTÄTSSÄLL
 FI = INV. KONDISNÄLL 55 mm
 LD = LÖDDÄRÄR STRÄMIS
 LCA LANDAD
 FFS = FÖRSTÄLLNINGS
 LAG KONTAKTÄLLS YP LUK. 30
 MED STRÄKSLÄTARE OCH
 TEJNÖR
 C. = KENNELUCKA

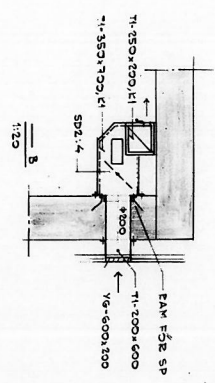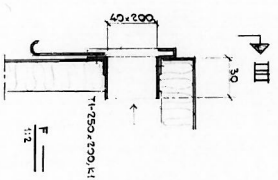[illegible]


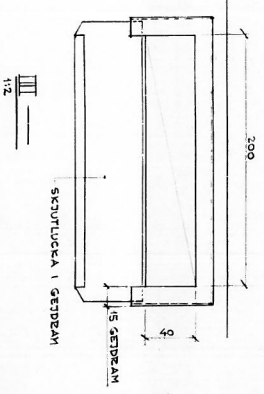


FORKLÄNINGAR

- ① SÄMÅRS MID BEF. KABEL
- ② EKKJ 3-10/10 gylmörkt
- SE MIDBE HITNING E 63:02

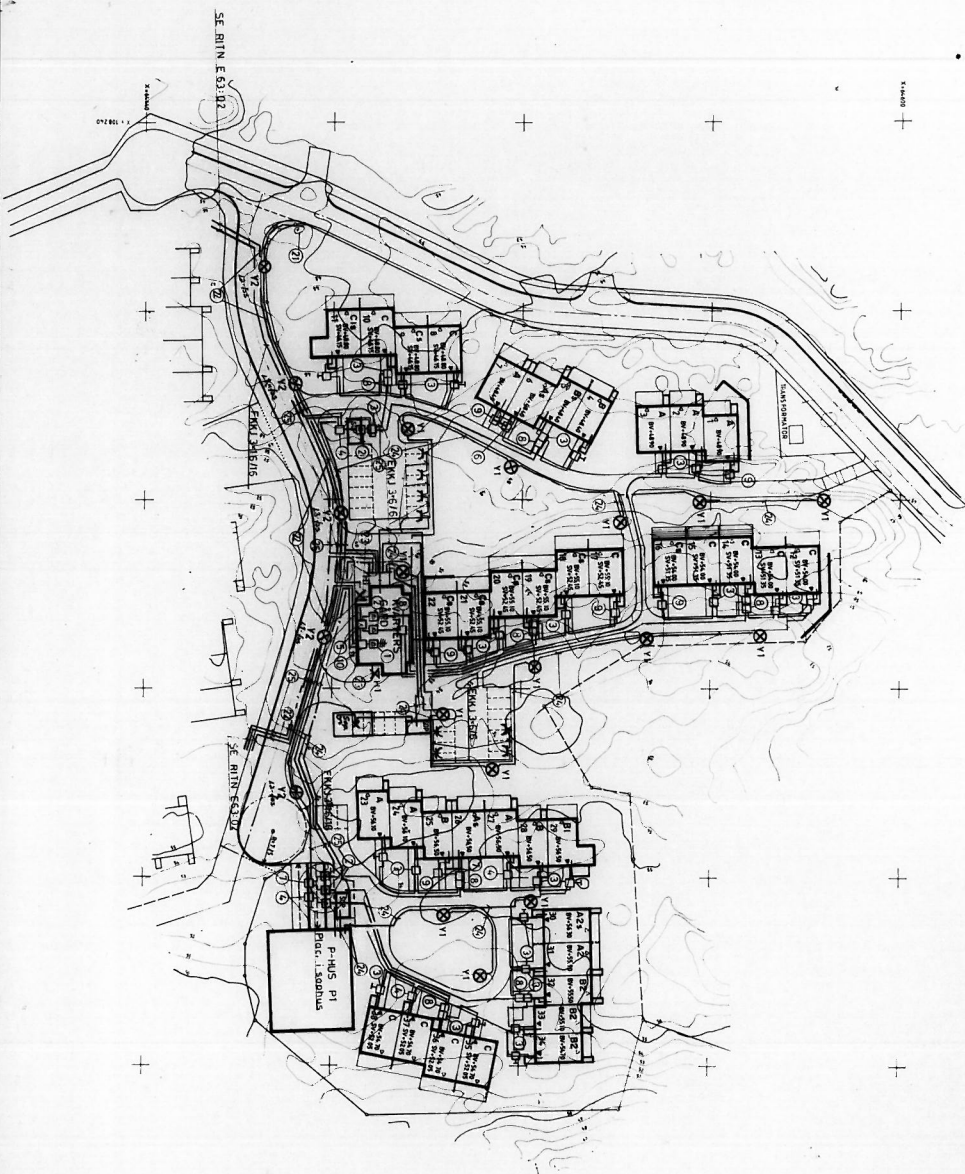

OKHAGEN VENDELSÖ 3:1693 FÖR HSB STOCKHOLM		ELANLÄGGNING 8022 E 63:01	

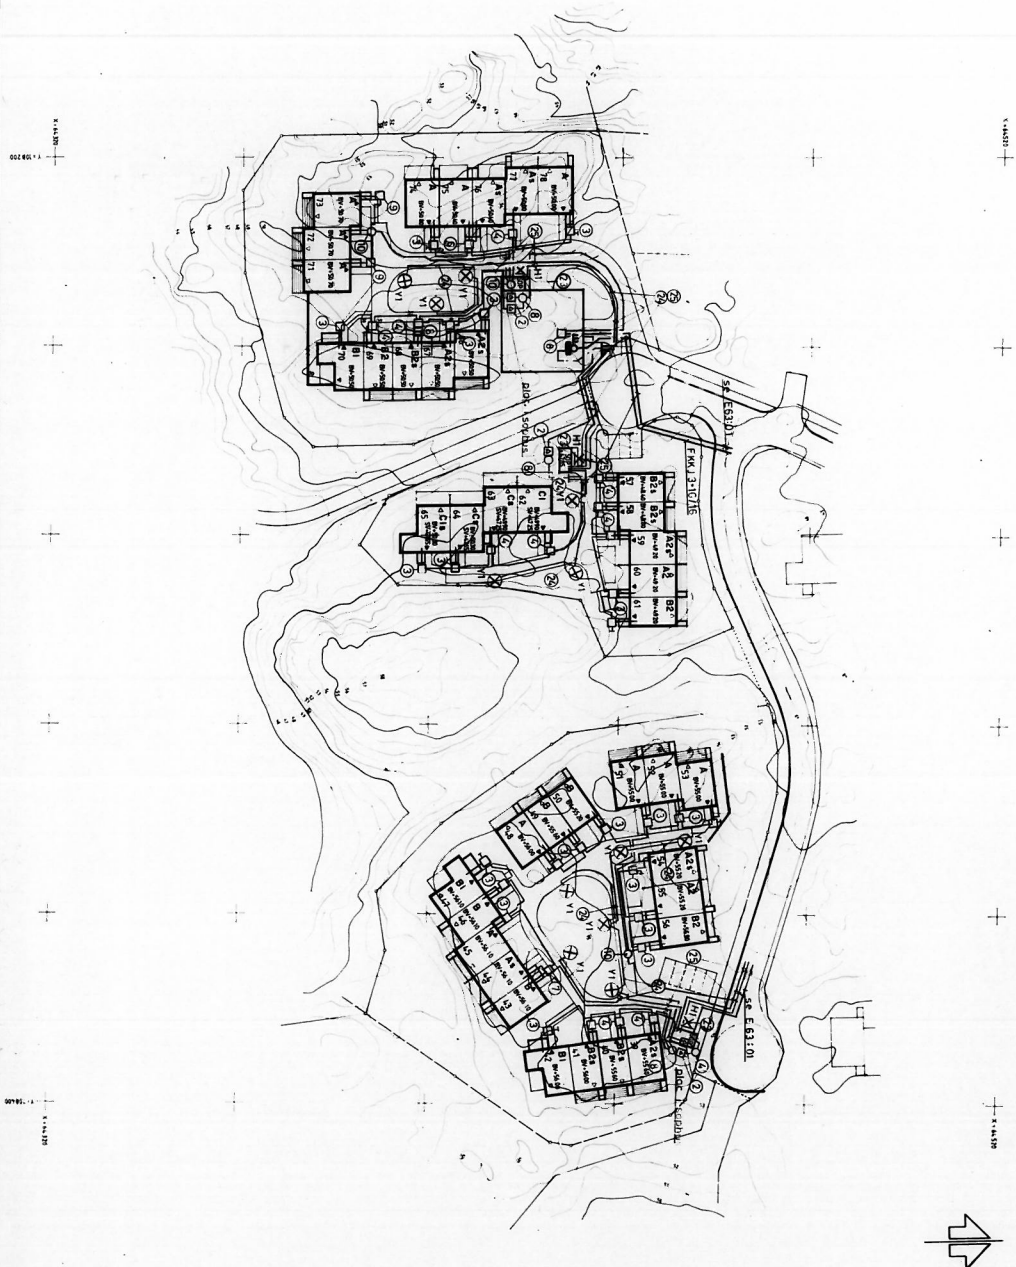

FÖRKLARINGAR

④ Don	EAC 05	Flc	Keller / sophus
5	EAC 07	..	..
6	FAD 05	..	..
7	EAD 05	..	..
⑧ Overberg EWK14	EBC 05	..	..
⑩ Don	EBC 05	..	..

Antennakabel Typ E0363930 : mark
 .. E0363840i bus


- 63 1/2 plantering for rest. Tygning!
- 64 ENKJ 3x2,5/2,5
- 65 Kobleene fordrages i skydderor under blivdg

dager.

Antenniorakabel förlänges i rör från kabelgrav i gång-
våg till husstörst


[illegible]

07 08 09 100


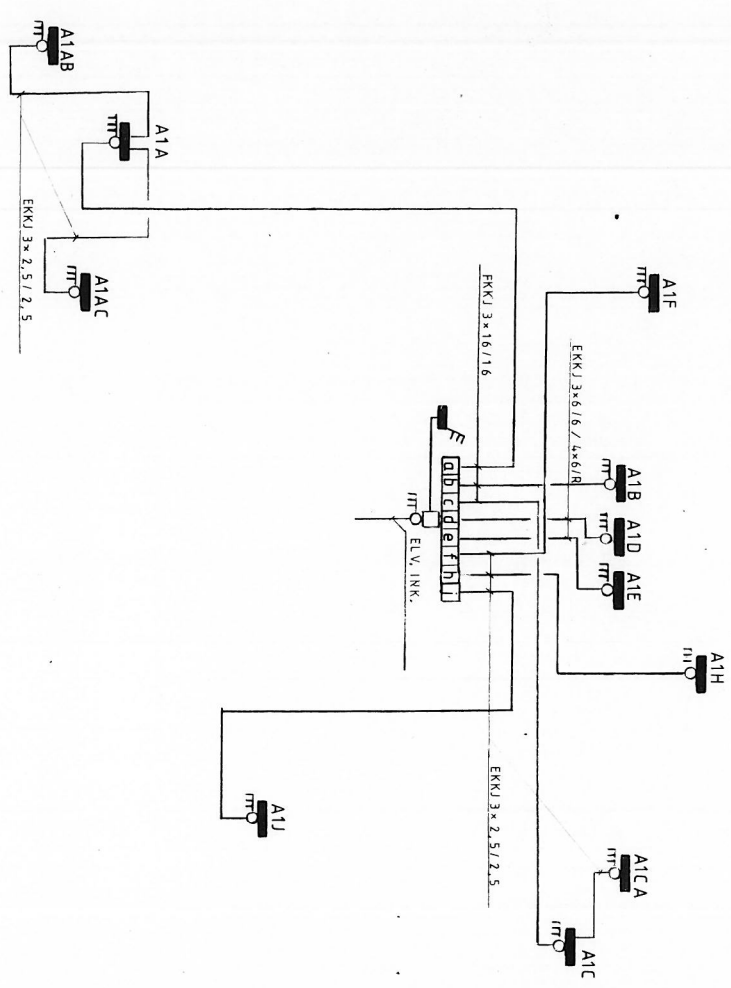


Central	
Servis	Placerad
A1A	Kvartersgård
A1AB	P-hus P2
A1AC	Sophus vid P-hus P2
A1B	" hus 62
A1C	Kvartersgård
A1CA	P-hus P1
A1D	Sophus vid P-hus P1
A1E	Kvartersgård skyddsrum nedre plan
A1F	" " övre "
A1H	Sophus vid hus 11
A1J	" " 22
	" " 39

Relationsritning

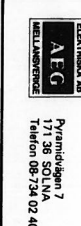

OXHAGEN VENDELSÖ 3:1693		HANINGE KOMMUN	
FÖR HSB STOCKHOLM			
TOTALENTREPRENÖR		BESTÄLLARE	
HSB Svea HSB AB Box 124 132 23 ALVSÖ 08-748 34 00		HSB HSB RIKSFÖRBUND Region Öster Box 8310 104 20 STOCKHOLM	
U SKANSKA AB 08-748 34 00		BRF OXHAGEN	
M GRAMMER PROBYRN AB 08-85 03 50			
A LENA NYBERG ARKITEKTONOR 0782-786 96			
K SKA ARKITEKTER 040-14 45 00			
VS VARMEK 08-86 71 00			
VE ELEKTROSTANDARD 0150-131 70			
X LEMAKO 08-59 50 05			
A BETONG 0782-134 80			
RIED GUSTAF 0782-134 80			
LEMAKO 320814		PROJ NR 6922	
GRUPP 891011		SKALA	
HANDLAGARE		BYGGNADSNUMMER E 63:05	

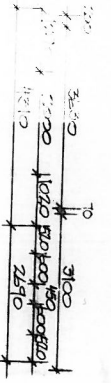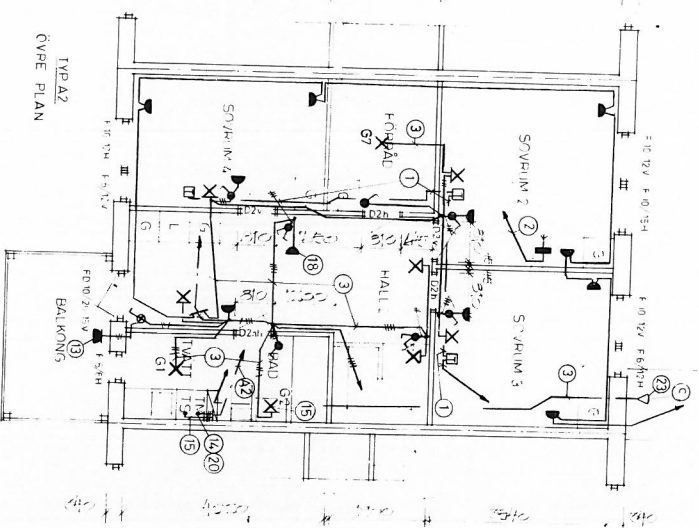[illegible][illegible]

- ✗ Lampning på vagg
- ⑲ Takdosa med krok mont. i u-tak
- ⑳ vp - tor 20 till tvättmaskin
- ㉑ Plac i vaggfjel av u-tak
- ㉒ Ansl utelgware kabel EMKR 2-0,6
- ㉓ Utegivor forelpanna



Samtliga utlag 2-vags där inget annat anges

- (a) place for bus nr. 45, 48, 71, 72, 73
 (b) " " " 1, 2, 3, 7, 23, 24, 27, 51, 52, 53, 74, 75, 78
 (c) " " " 31, 55, 60 -

ELETTROSA AIE
AEG

Pyramidi 7
171 36 SOLNA
Telefon 08-734 02 40

[illegible]





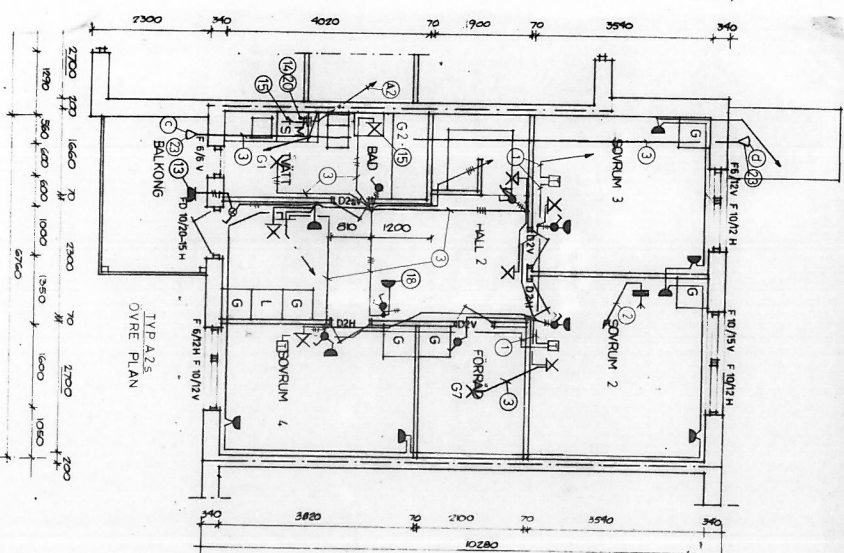
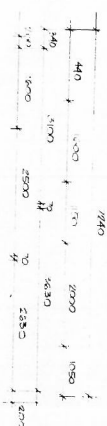


place for hus nr 44

(a)	"	"	"	6 26 76 77
(b)	"	"	"	
(c)	"	"	"	39 66, 67
(d)	"	"	"	30 54, 59

[illegible]

07 08 09 100

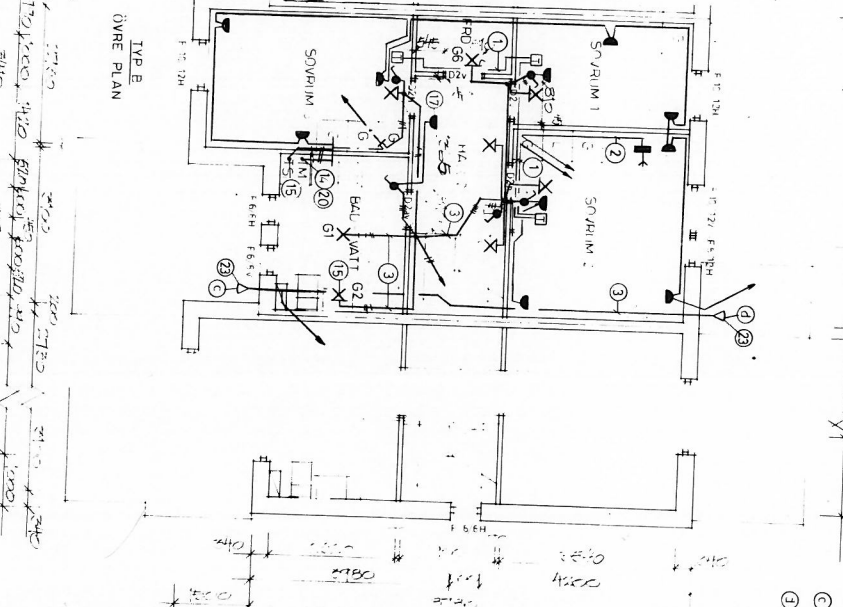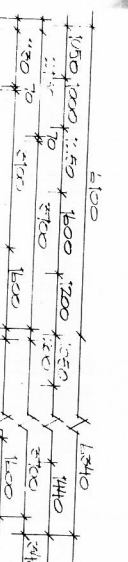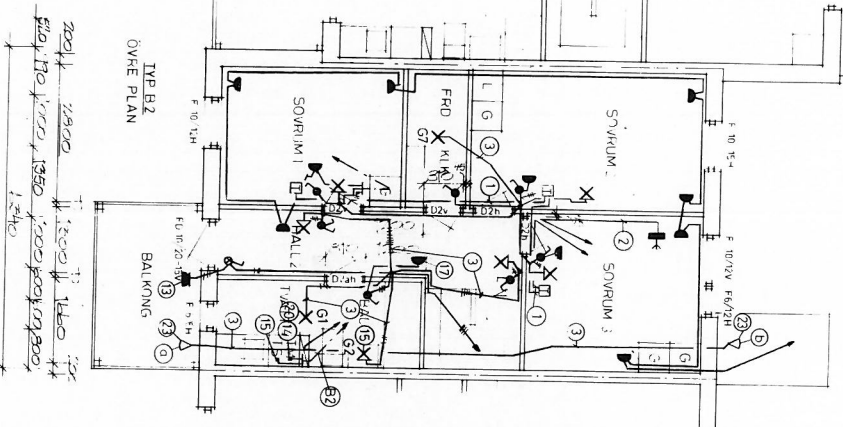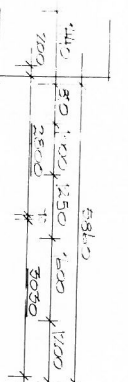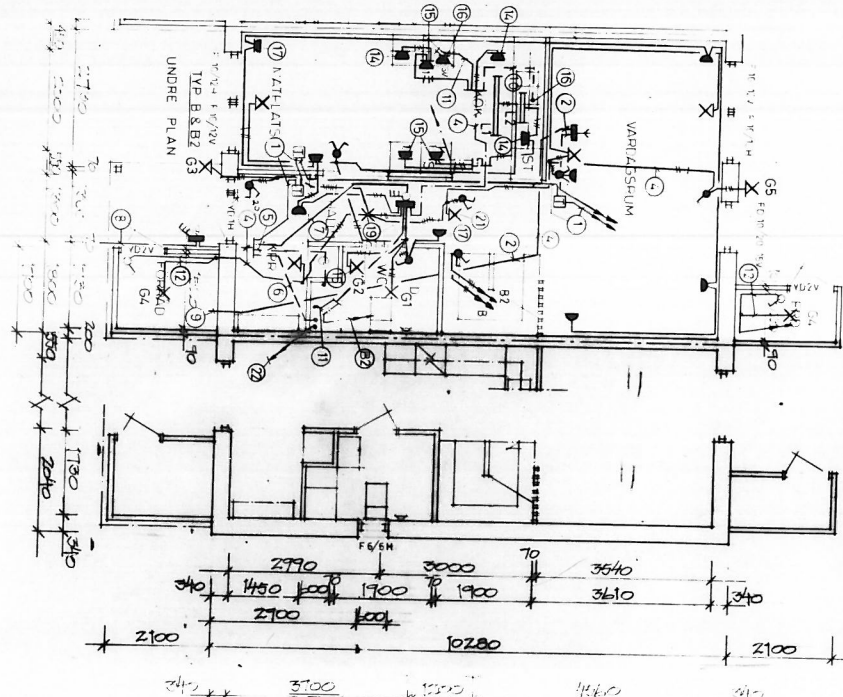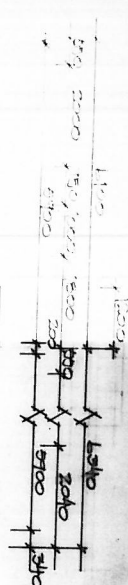

- ÖVRERITNING E 63:10**
- SE RITNING E 63:10
- ① plac för hus nr 69
 - ② " " " 32, 33, 34,
 - ③ " " " 61
 - ④ " " " 43, 46, 49
 - ⑤ " " " 4, 25, 28

OXHAGEN VENDELSÖ 3:1693

FOR HSB STOCKHOLM

SKANSKA

HSB

BRF OXHAGEN


HUSTYP B & B2

ELANLAGGNING

6922


1:50

891011

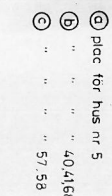






[illegible]

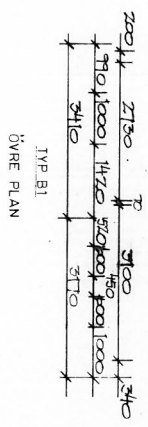

(a) plac för hus nr 42, 47, 70
 (b) " " " 29

[illegible]

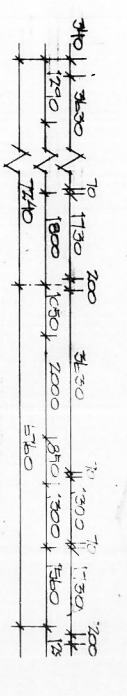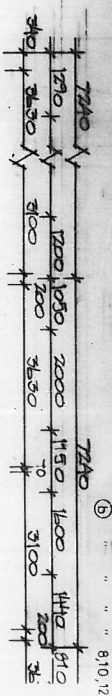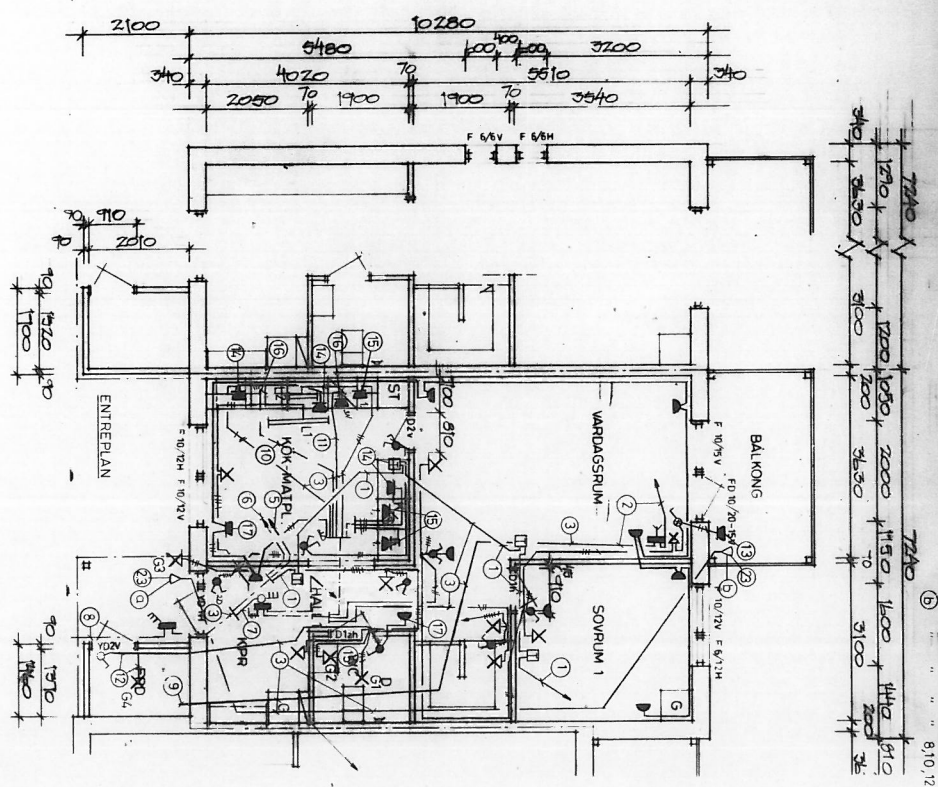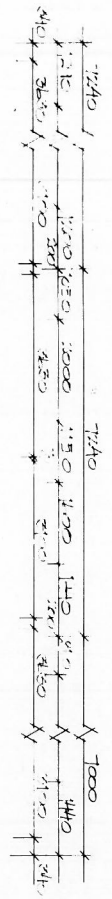

SE RINNING E 03.10
 (a) plac för hus nr 35,36,37,38
 (b) " " " 8,10,12,13,14,15,17


OXHAGEN VENDELSÖ 3:1693
FÖR HSB STOCKHOLM

 SIKANSKA SÖDRA BYGGNADSADELN I NINGEN BOX 124 125 23 ALVSÖ 08-749 34 00	TOTAL ENTREPRENÖR
 HSB HSB & RINKSÖBRAND REGION ÖSTER BOX 8319 194 20 STOCKHOLM	RENTAL A&E


RESTÅLLAR
HSB
08 785 30 00

HSB & RÅNSÖBUND
REGION ÖSTER
BOX 8310
104 20 STOCKHOLM



171 36 SOLINA
Telefon 08 734 02 40

[illegible]

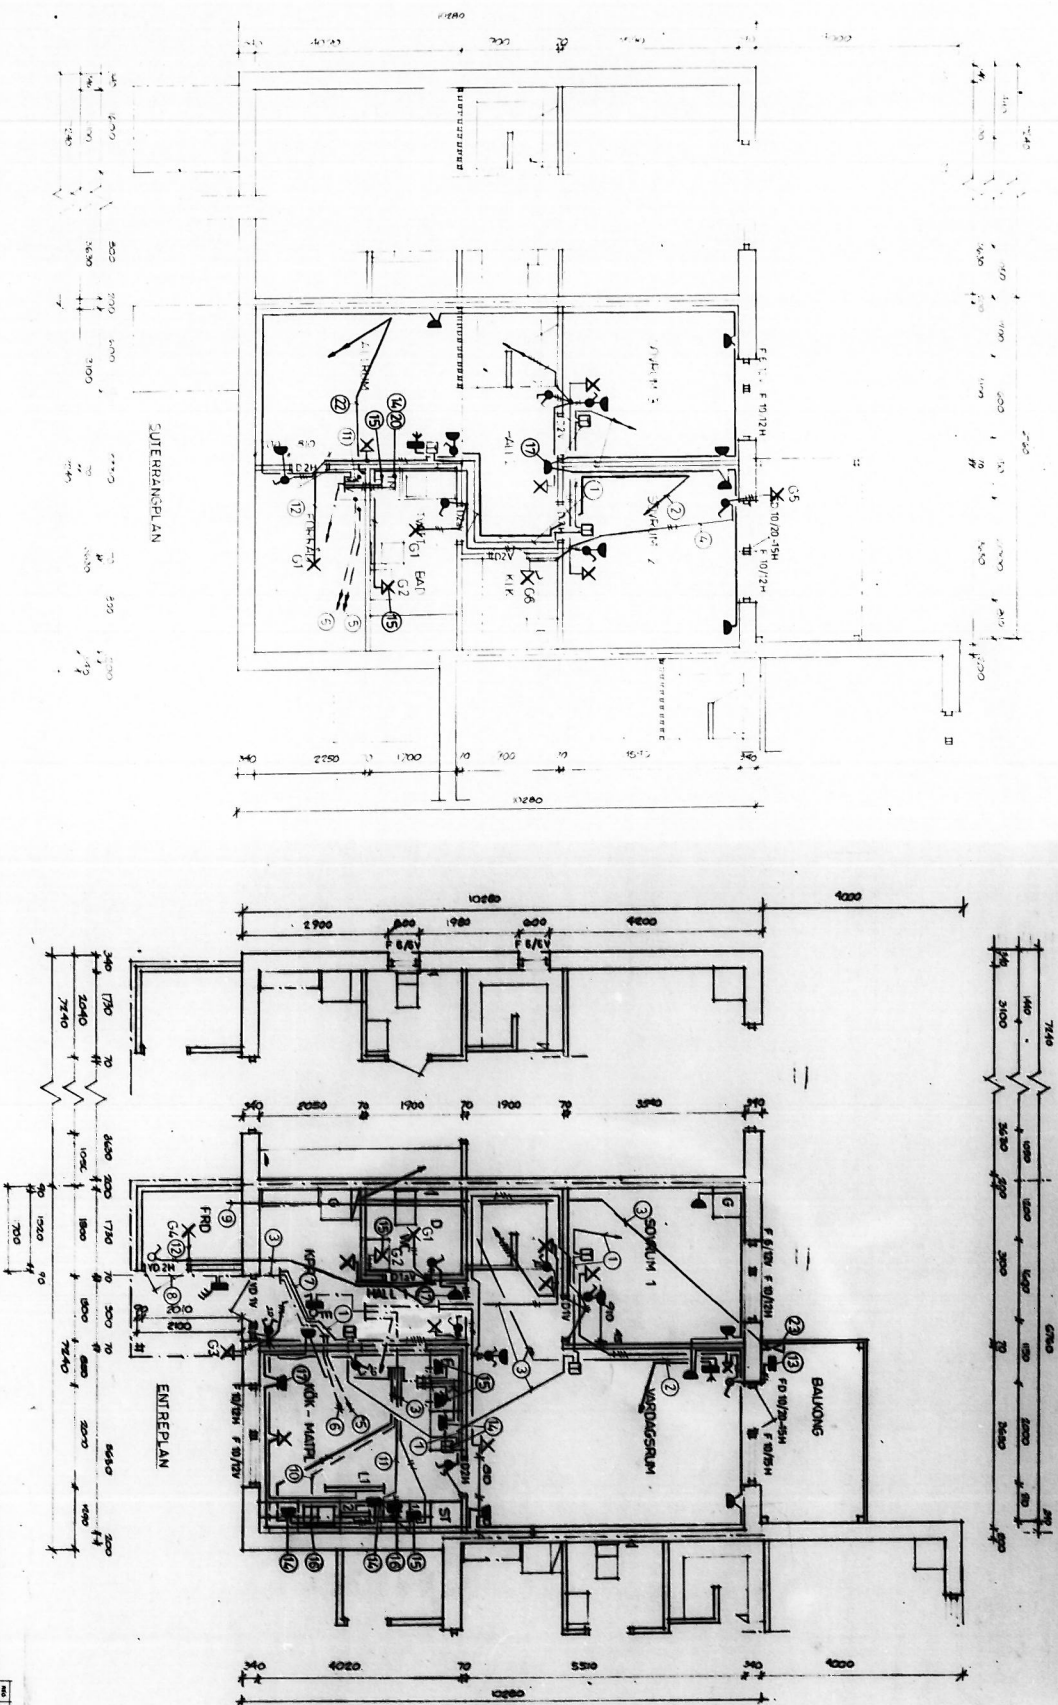


OXHAGEN **VENDELSÖ 3:1693**
FÖR HSB STOCKHOLM

HB HB & HING OR
REGION OSTEN




	BRF OXHA	08-755 20 00	09-749 34 00
V	SKANSKA AB	08-755 20 00	09-749 34 00
	ROR 124	08-755 20 00	09-749 34 00

M	CRADDEREN PRODUKT AB	08 - 85 03 50
A	LENA INVERNO ANRIKTHNING	0782 - 766 86
A	SKA ANRIKTHEN	040 - 14 45 00
VS	VAANEX	08 - 86 71 00

HUSTYP C S
ELANLÄGGNING

VE	BLANKINOST/ARNOANO	0150 137 70			
VE	LEBANO	06 - 59 00 95			
A.	RETONO	0152 134 40			
VE	ESKITA				
VE	320814				
VE	6922				
VE	891011				



Pyramidenlagen 7
171 38 SOLNA
Telefon 08/724 02 40

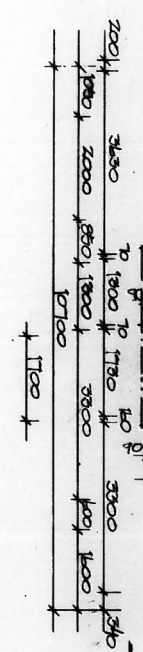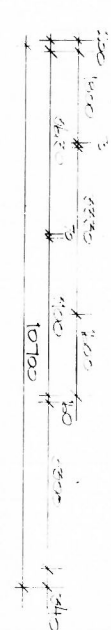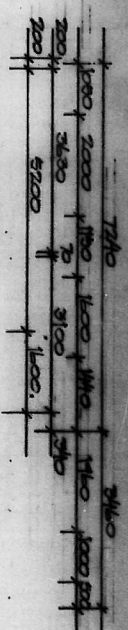

RELATIONSRITNING

[illegible]

A71

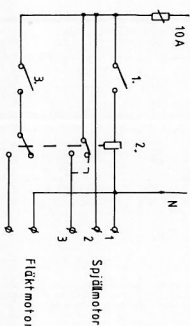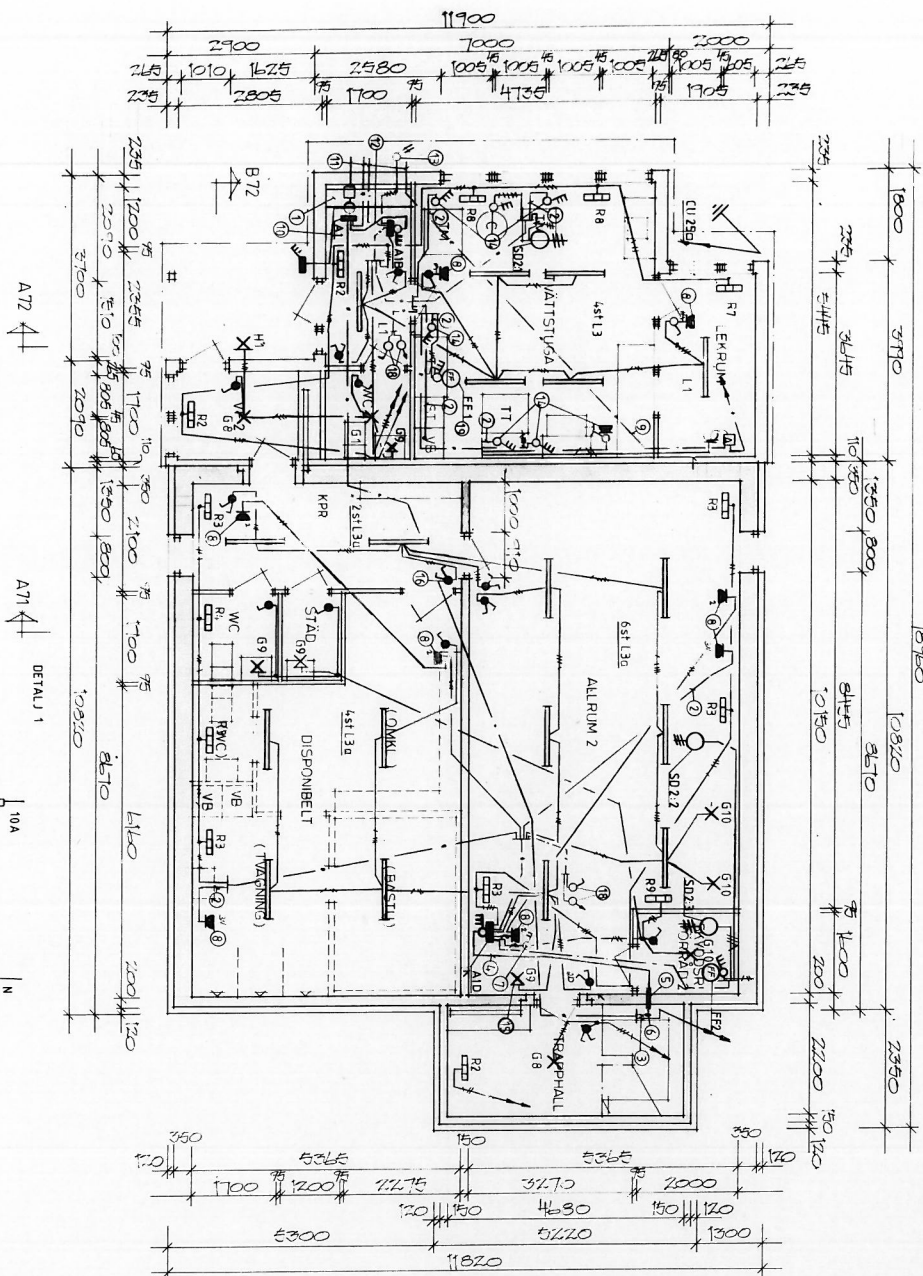

- 1 Låsbar strömbrytare
- 2 Manöverrelä 2-pol växl 220V
- 3 Tyristordon

FÓRKLARINGAR

- | | |
|----|---|
| 1 | Kabelgruv b=400mm d=300mm |
| 2 | 5 x 2,5/R |
| 3 | 4 x 6/R |
| 4 | EKKI 3x6/6 17gr |
| 5 | KOH-gemontöring 2,6,5 |
| 6 | Kopplingskåsa E14 397 04 |
| 7 | Låstär strömbrytare för fredsinstallation |
| 8 | Plac. 1,0m d.g. |
| 9 | Antennledningar se rih E63 01 |
| 10 | ledn för transf. mörning |
| 11 | se rih E 63 01 |
| 12 | FKKI 3x16/16 |
| 13 | Ljusrelä F 79 032 50 plac. 3,0 m o.m. |
| 14 | plac. 1200mm ö.g. |
| 15 | plac. 2,0 m ö.g |
| 16 | plac i betongvägg |
| 17 | uttag för tinnatt plac 300 mm ö.g |
| R1 | Radiator |
| R2 | " |
| R3 | " |
| R4 | " |
| R5 | " |
| R6 | " |
| R7 | " |
| R8 | " |
| R9 | " |

⑬ Läsbar strömbrytare och tystor för fränluftsläkt apparater plac. vid elcentral
koppl. enl. detalj 1

①⁹ Plac. på yttertak

[illegible]

ÖXHAGEN

VENDELSÖ 3: 1693

FÖR HSB STOCKHOLM

**HÄNDE
KOMMON**


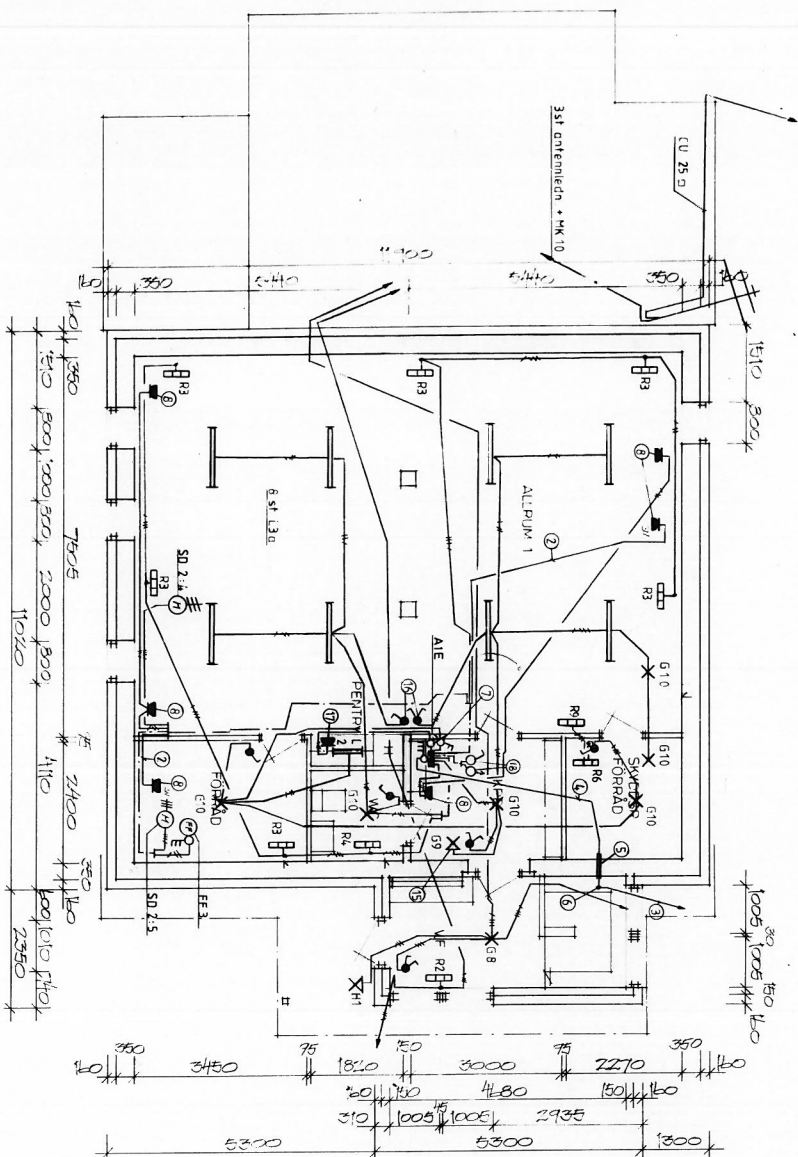

[illegible]

