


07 08 09 100


15 414: K31

SKANSKA KONSULTER AB


SKANSKA SOFTWARE

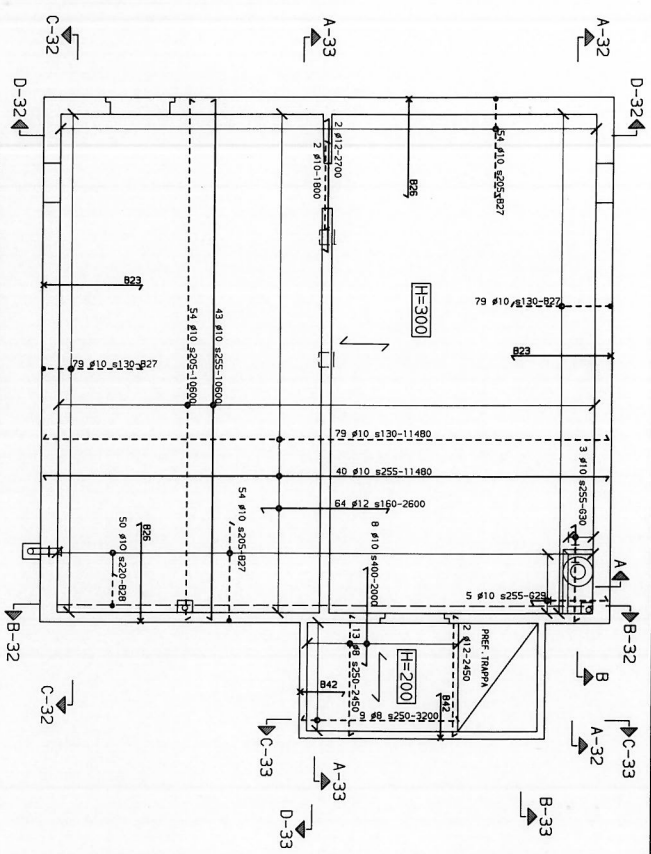


BJÄLKLAG ÖVER NEDRE SKYDDSRUM -1:50-

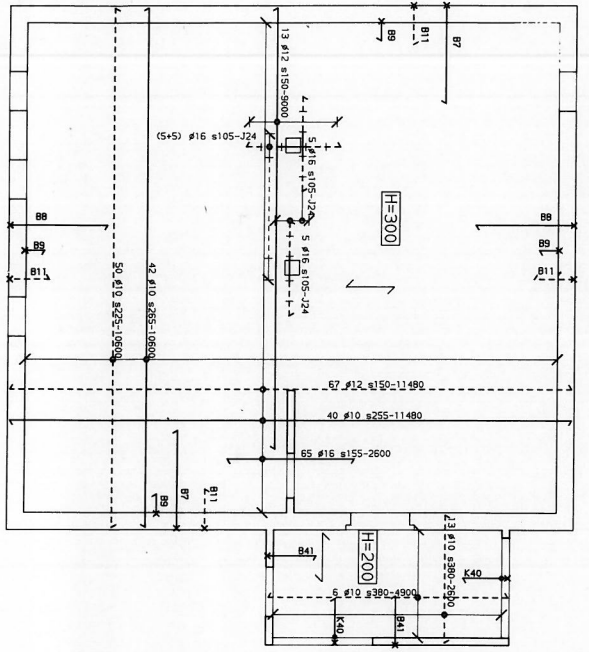

BJÄLKLAG ÖVER ÖVRE SKYDDSRUMMET -1:50-

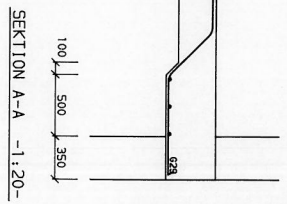

SEKTION A-A -1:20-

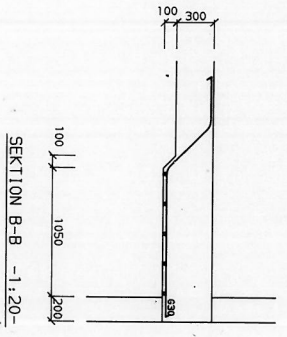

SEKTION B-B -1:20-

FÖRESKRIFTER  
SE RITNING K30


RELATIONSRTNING  
MALMÖ DEN 11/10 1989

57


<b>OXHAGEN VENDELSÖ 3:1693</b> FÖR HSB STOCKHOLM		<b>RELATIONSRTNING</b> MALMÖ DEN 11/10 1989	






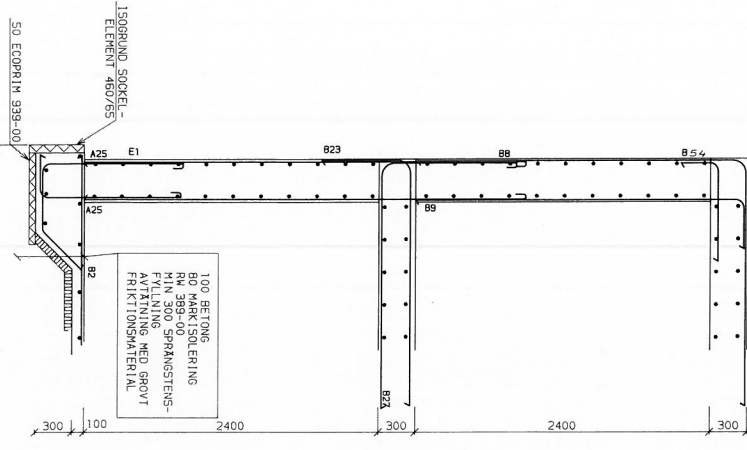


SEKTION A-34 -1:20-

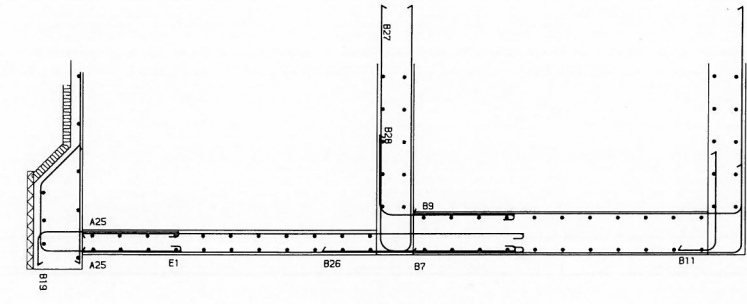


SEKTION B-34 -1:20-

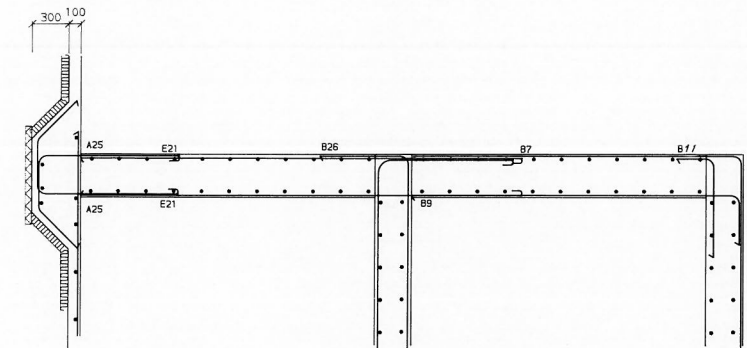


SEKTION C-34 -1:20-

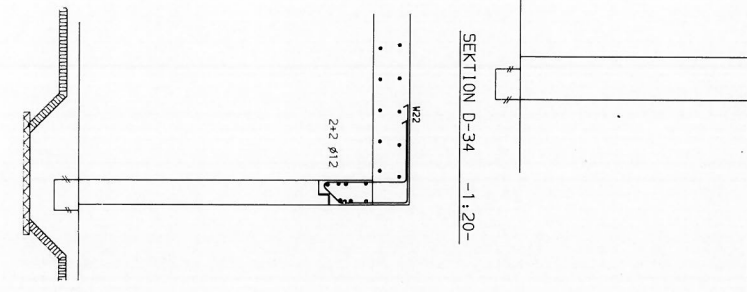


SEKTION D-34 -1:20-

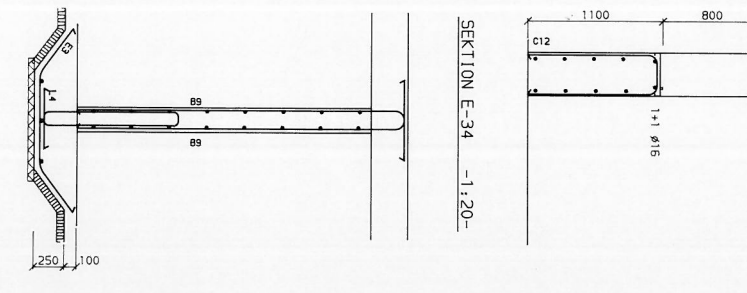


SEKTION E-34 -1:20-

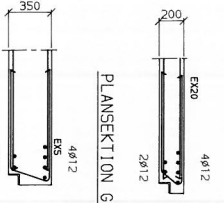


PLANSEKTION GENOM NSD-DÖRR -1:20-

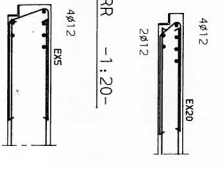


PLANSEKTION GENOM NSD-DÖRR -1:20-

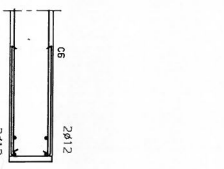

PLANSEKTION GENOM RESERVUTGANG -1:20-

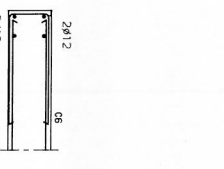

PLANSEKTION GENOM RESERVUTGANG -1:20-

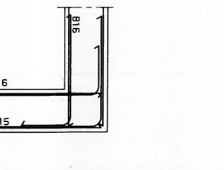

PLAN VÄGGÖRN -1:20-



**OXHAGEN VENDELSÖ 3:1693**  
**FÖR HSB STOCKHOLM**


**REVISIONSPLAN**  
 SE RITNING K30  
 MALMÖ DEN 8/10 19 97

**FORESKRIFTER**  
 HSB KONSULTER AB  
 KONSTRUKTION BYGG  
 BRF OXHAGEN  
 KVARTERSGÅRD  
 SKYDDSRING

**REVISIONSPLAN**  
 SEKTIONER, DETALJER

1:20 15 414 K34

07 10 11 12 100

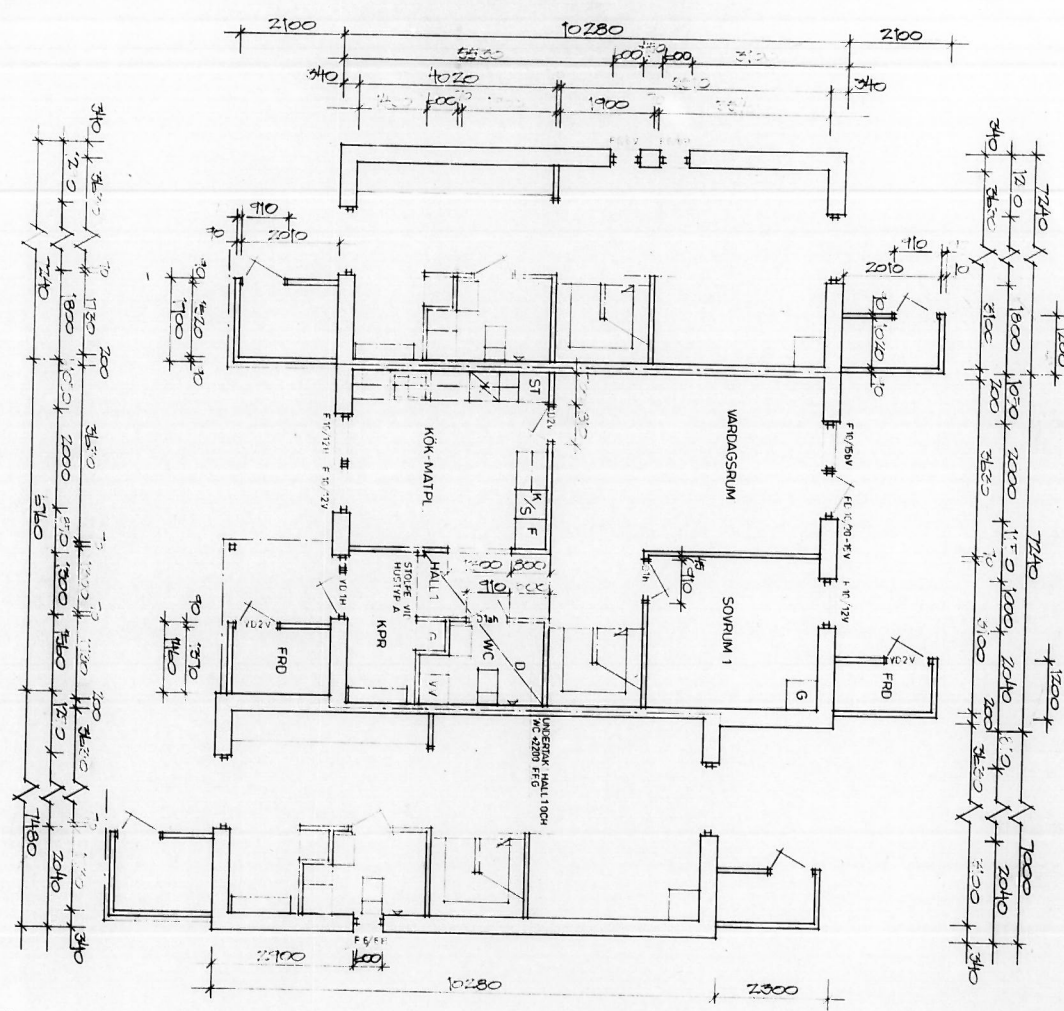


ANMÄRKNING  
 INNEVÄRDE PRISER BÄSKRIFVET  
 I FÖRSLAGET SKALL MÅTTEN SE ÅSÄS

RELATIONSRIKTNING  
 MÅTTEN ÖFRÅ 8/16 1977

55



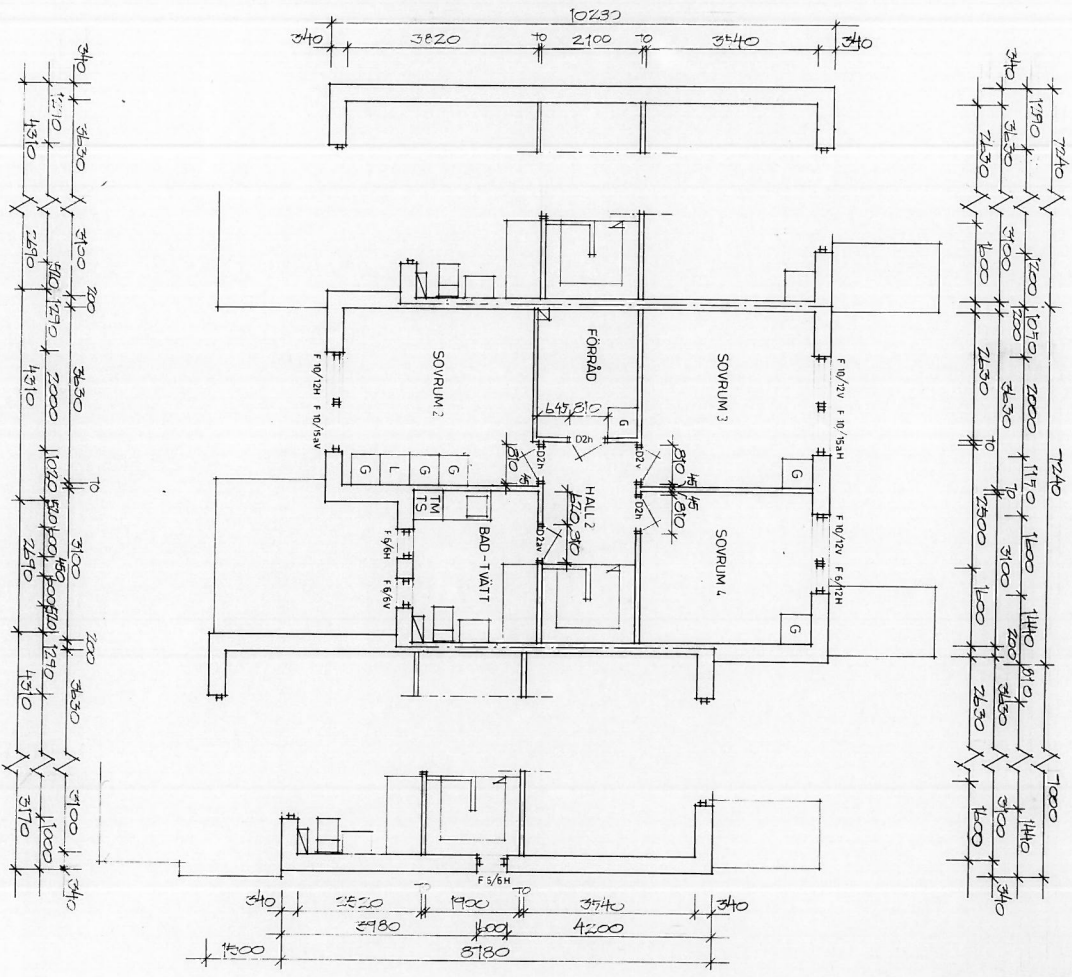

**ANMÄRKNING**  
 I LINNÉVÄGGAR: KRING BAD OCH TVÄTT  
 LÄCCERN SPÄLTVÄTT 400 mm

**RELATIONSRTNING**  
 MALMÖ DEN 8/10 19 87











0 1 2 100

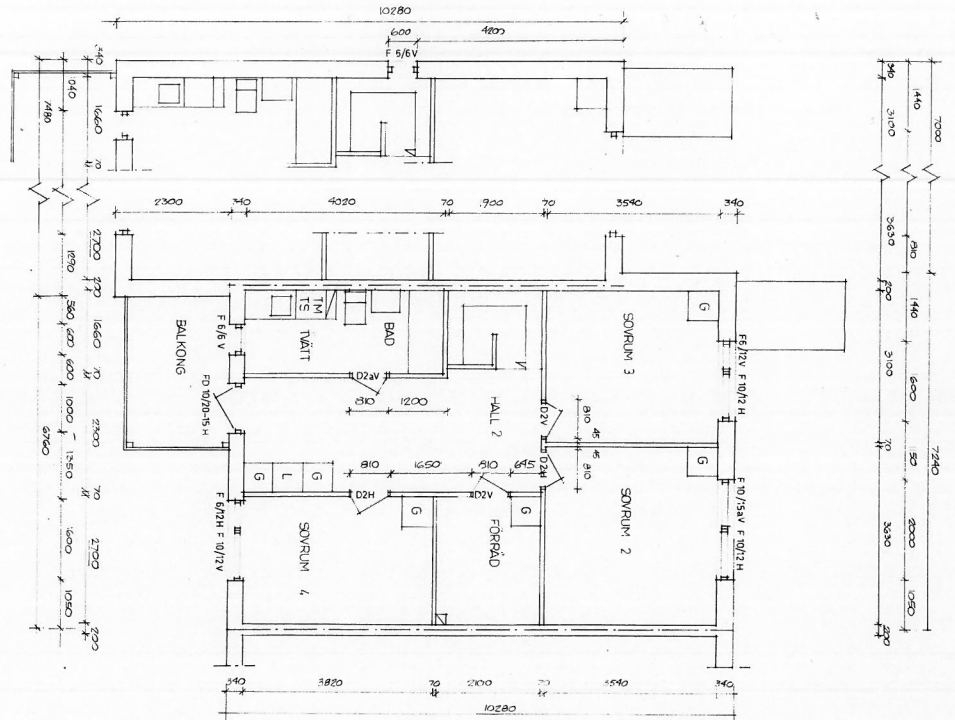

ANMÄTKNING  
 INNEVÄGGAR, KÄNNING, BAD OCH TVÄTT  
 FLÄCKAD STELTUR MED 5% 400 mm

RELATIONSRIKTNING  
 MALMÖ DEN 6/10 1989

60

**OXHAGEN VENDELSÖ 3 : 1693**  
 För HSB STOCKHOLM

**SKANSKA**  
 BYGGKONSTFÖRETAGET  
 131 23 ÅLVARO S-178 24 KÖ

**HSB**  
 HSB BYGGKONSTFÖRETAGET  
 131 23 ÅLVARO S-178 24 KÖ



**BRF OXHAGEN**

HUSTYP A2S  
 MÅTTSATT ÖVRE PLAN






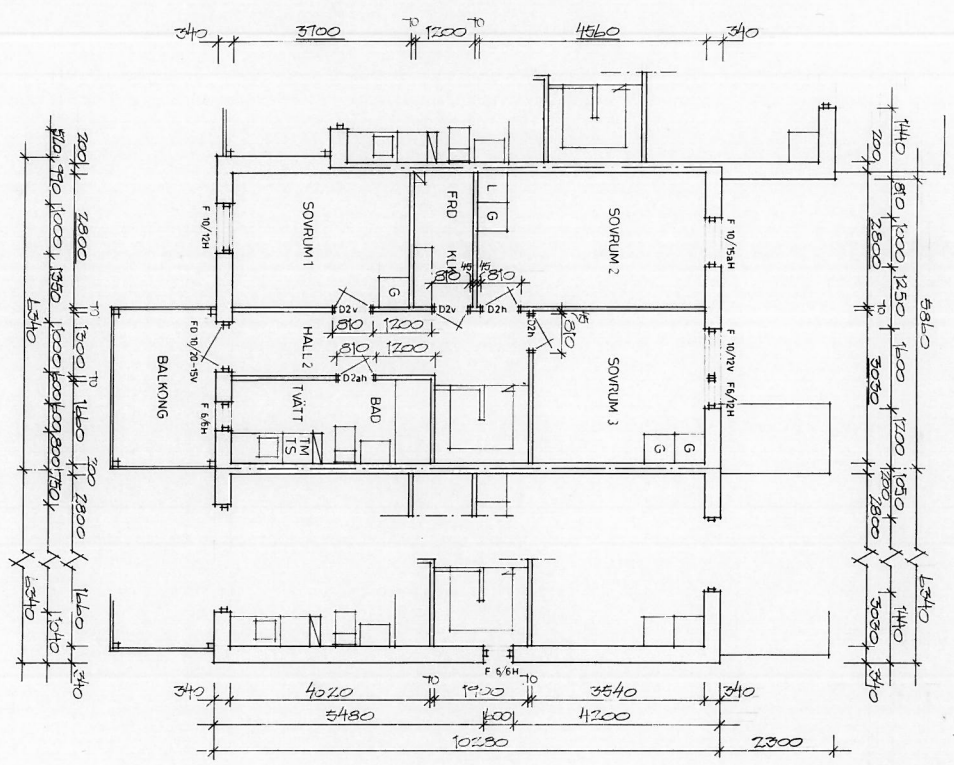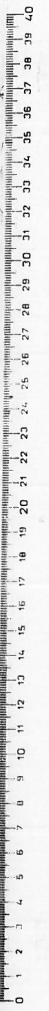


ANMÄRKNING  
 I INNEVÄGGAR SINKA BAD OCH TVÄTT  
 I LÄGSKA SVALPAR MED 20 mm

RELATIONSRTNING  
 MALMÖ DEN 10/10 1989

<b>OXHAGEN</b> VENDELSÖ 3 : 1693 FÖR HSB STOCKHOLM		<b>HANINGE KOMMUN</b>	
<b>SKANSIA</b> SKANSIA AB OCH HSB HSB AB		<b>HSB</b> HSB AB HSB AB	
OXHAGEN HUSTYP B2 MÅTTSÄTT ÖVRE PLAN		HSB HSB AB HSB AB	
1:50	0822	1:50	4,3

0 1 2 100

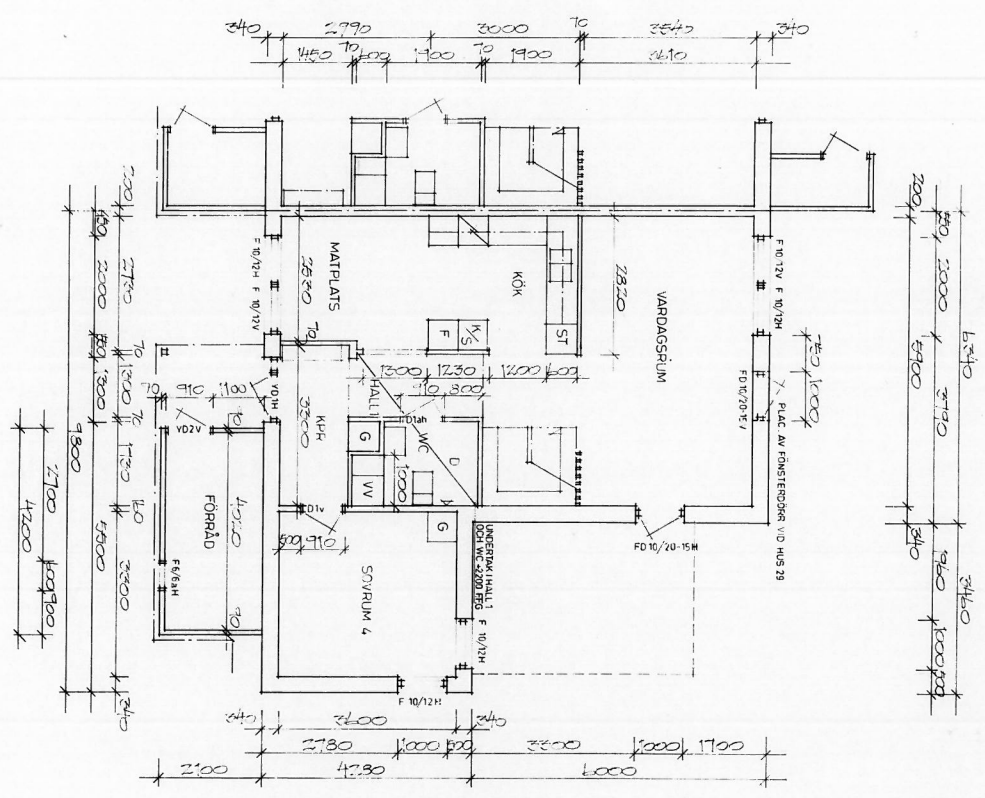

**ANMÄRKNING**  
 INRESPANNING SPRING INOCH OCH WC  
 LÄNGDENS STÄLLEN MED 50 400 mm

**RELATIONSRTNING**  
 MALMÖ DEN 21/10 1989

64

**OXHAGEN VENDELSÖ 3 : 1693**  
 FÖR HSB STOCKHOLM

**SKANEA**  
 BYGGKONSTRUKTION

**HSB**  
 HSB BYGGKONSTRUKTION

**BRF OXHAGEN**

HUSTYP B1  
 MÅTTSATT BOTTEPLAN

1:50



1/88 1/88 1/88







DR 616 617 618 1000

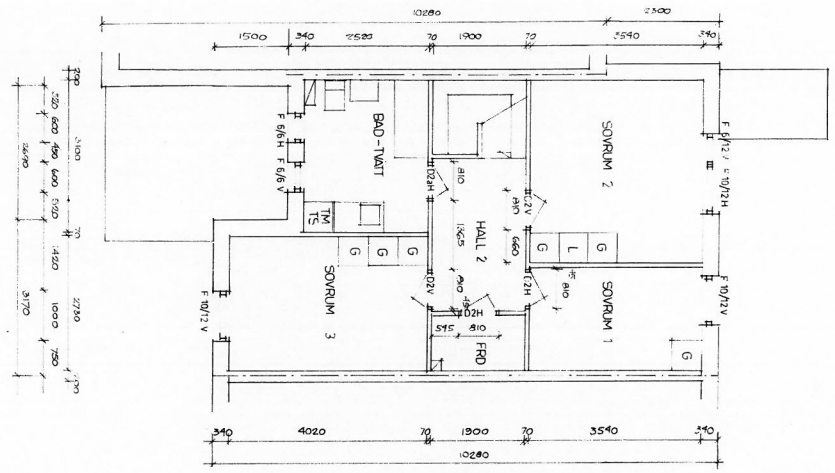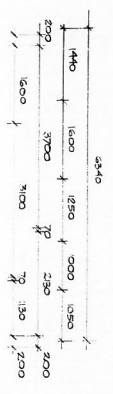


ANMÄRKNING  
 INRETVÄGGAR KRING BAD OCH TVÄTT  
 FÄRRENS STÖLTKÄ MED 7/8 400 mm

RELATIONSRTNING  
 MÅLNO DEN 16/10 1987

<b>OXHAGEN VENDELSÖ 3:1693</b> FÖR HSB STOCKHOLM		<b>HANINGE KOMMUN</b>	
<b>SBANSKA</b> BYGGNADSBYRÅ 171 34 10 0 171 34 10 0		<b>HSB</b> HSB BYGGNADSBYRÅ 171 34 10 0 171 34 10 0	
<b>BRF OXHAGEN</b>		<b>HUSTYP B5</b> MÅTTSÄTT ÖVRE PLAN	

07 08 09 100

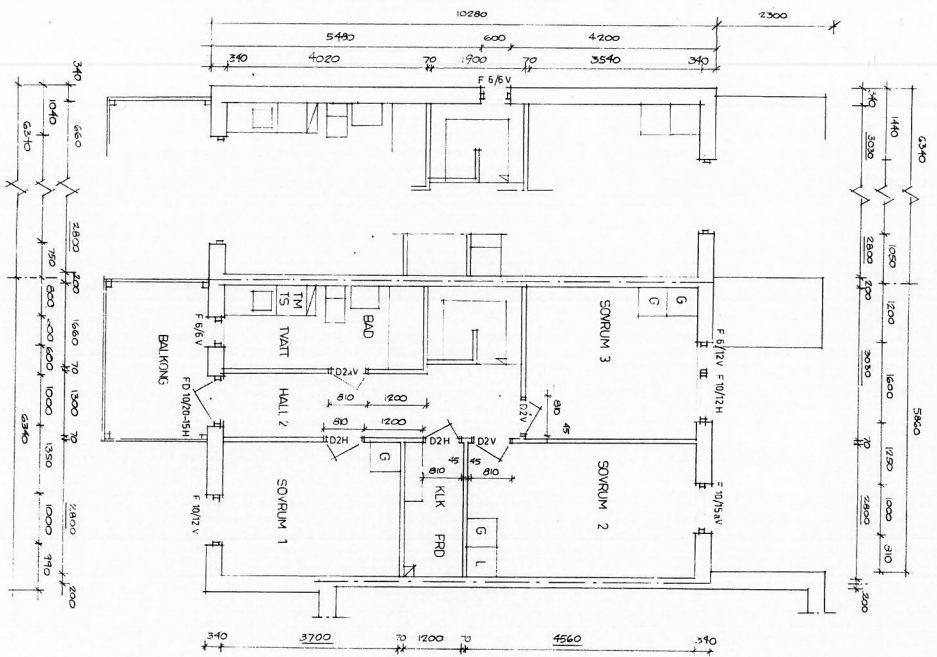

ÄMÄRKNING  
 INNEVÄGGAR RÄNG DÅ DET TVÄTT  
 LÄNGDEN STÅR MED 76 400mm

RELATIONSRIKTNING  
 MALMÖ DEN 6/10 1989

68

OXHAGEN VENDELSÖ 3 : 1693  
 FÖR HSB STOCKHOLM

**SKANSKA** SKANSKA AB  


HUSTYP B2S  
 MÄTTSATT ÖVRE PLAN


88066 NAB LSTW




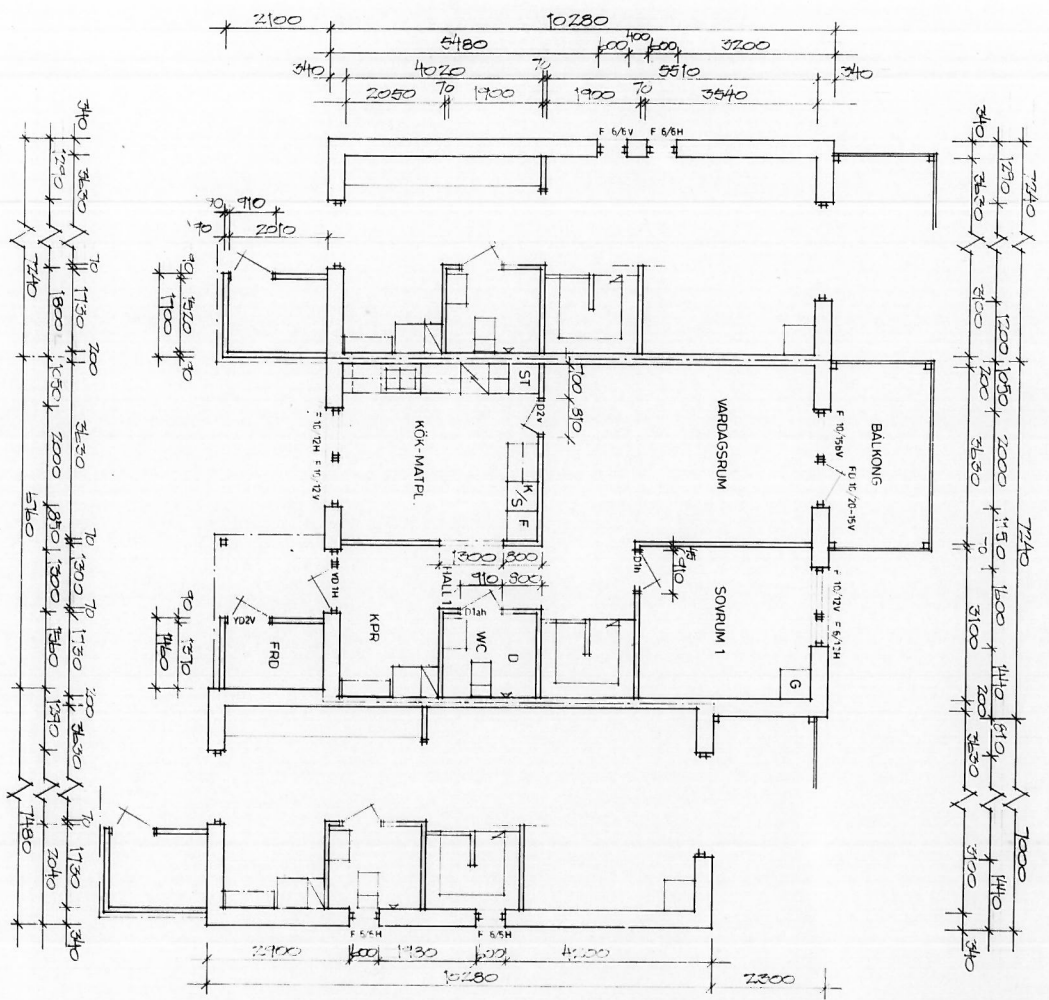

**ANMÄRKNING**  
 LINNERSGÅRDE TRING DJUSET OCH WC  
 TÄCKENS STÖLTKÄNNEBÅR 72 400 mm


**RELATIONSRTNING**  
 MALMÖ DEN 10/10 1987

<b>OXHAGEN VENDELSÖ 3:1693</b> FÖR HSB STOCKHOLM		<b>HB</b> HSB BYGGGEMÄLSBANKEN HSB OXHAGEN	
<b>HUSTP C</b> MÅTTSÄTT ENTREPLAN		HSB OXHAGEN	
155416	0022	1.50	50





07 08 09 100

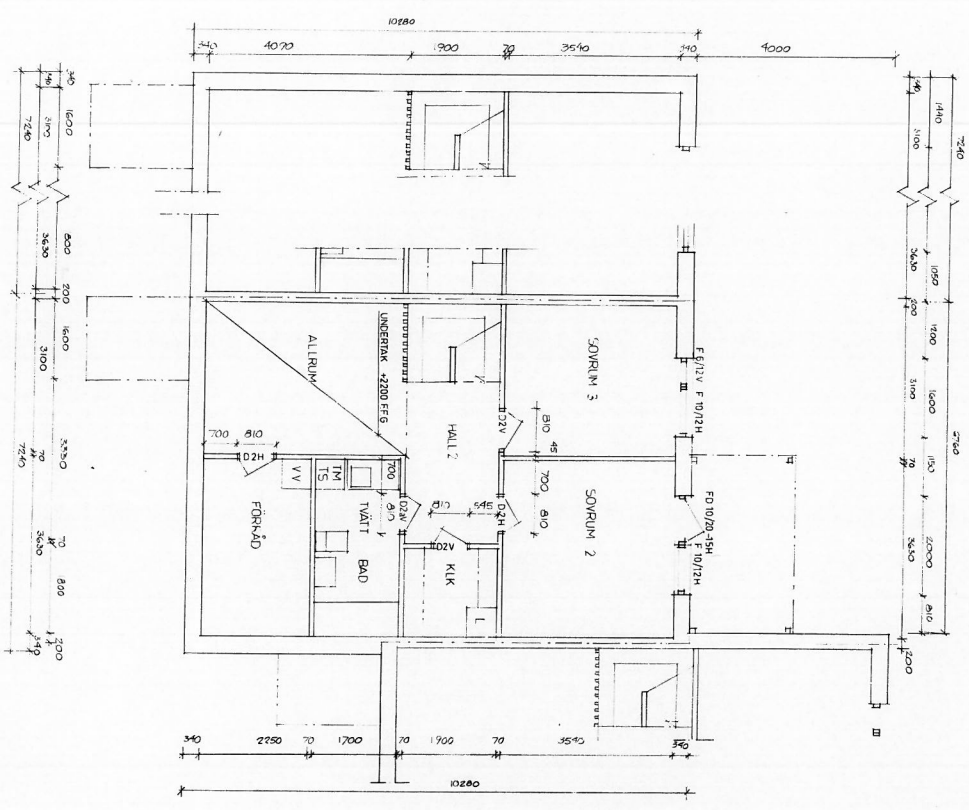


ANMÄKNING  
 INNEVÄGGAR KRINGS BÄDD OCH TVÄTT  
 FÄRRENS STÅL PÅR MED SE 400MM

RELATIONSRTNING  
 MÅLNO DEN 16/10 10 87

7/3

<b>OXHAGEN</b> VENDELSÖ 3: 1693 FÖR HSB STOCKHOLM		<b>HANINGE KOMMUN</b>	
<b>SKANSKA</b> SVEVIGS FÖRETAGSAB SVEVIGS GÅRDEN 1 S-141 86 STOCKHOLM		<b>HSB</b> HSB HANINGE HANINGE S-141 86 HANINGE	
<b>BRF OXHAGEN</b>		<b>HUSTYP CS</b> MÅTTSATI SUTERÄNGPLAN	
TOTALT YTA 15414	BYGGÅR 0822	SKALA 1:50	FÖRSTÄMMANDE 53

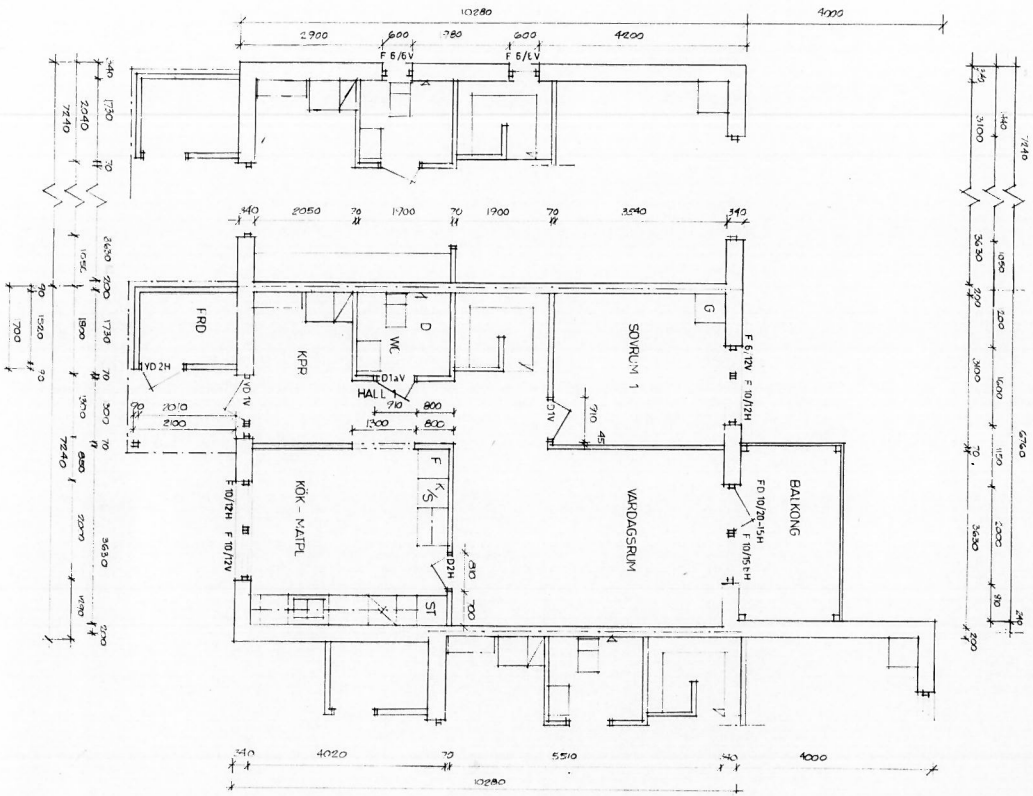

07 04 14 21 22 23 100

AVVÄRNING  
 INNEHÅGARE BEHÅLLER RÄTTEN  
 TILLÄGGA SÄTTA STÅPÅR MED 26 400 mm

**RELATIONSRTNING**  
 MALMÖ DEN 16/10 1989


**OXHAGEN VENDELSÖ 3: 1693**  
 FÖR HSB STOCKHOLM

OXHAGEN HUSSTYP C5 MÅTSÄTT ENTREPLAN		BRF OXHAGEN	
1989/6 1/10 4-77	5516	6922	1:50 54





01 02 03 04 05 06 07 08 09 10 11 12 13 14 15 16 17 18 19 20 21 22 23 24 25 26 27 28 29 30 31 32 33 34 35 36 37 38 39 40

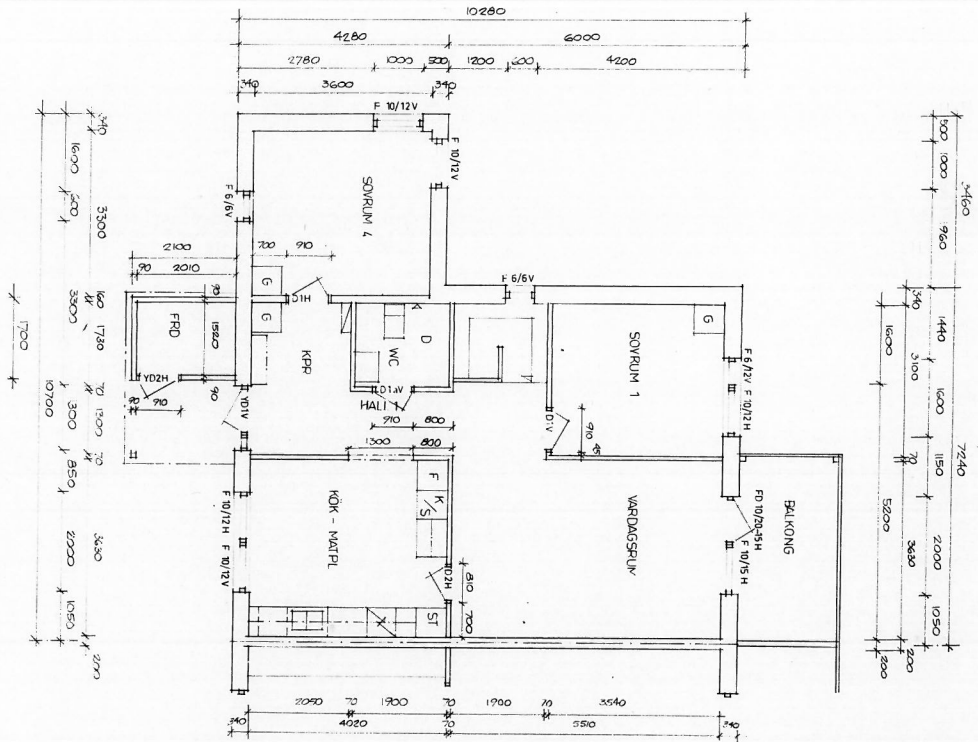

ANMÄRKNING  
 I INHÅLLSÖGAT LING BUSCHGÅR WC  
 SÄKERHETSSTÅNG MED 76 408 mm




RELATIONSRTNING  
 MÅLÅG DEN 6/10 1989

F 15.5416	G 0822	H 1.50	I 56
1989/6 Måtsätt			







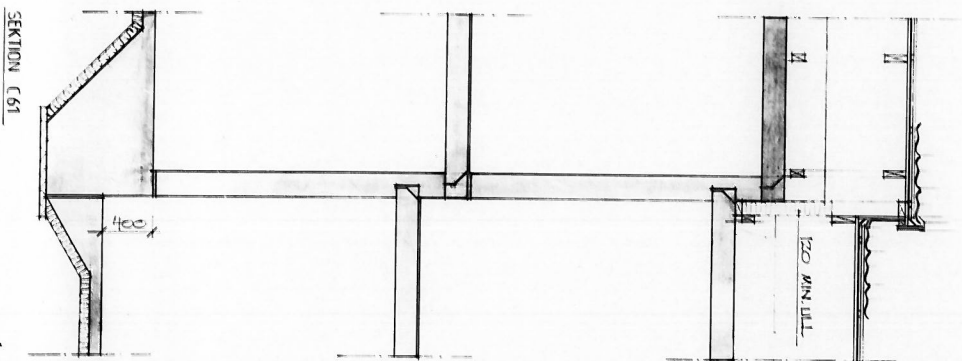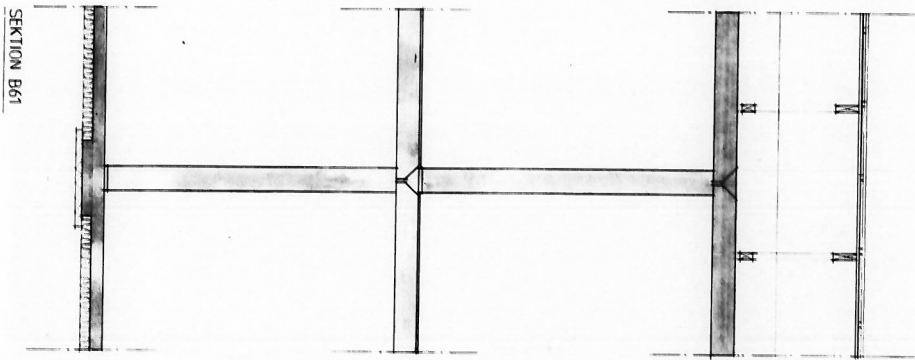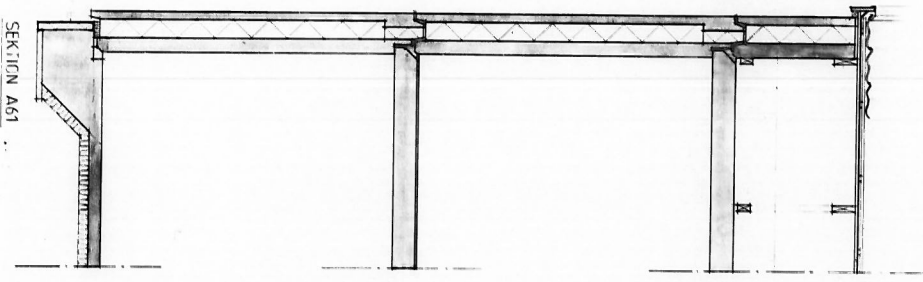

RELATIONSRTNING  
MÅLSTÄ 2006/10 10/89

22

		<b>OXHAGEN VENDELSÖ 3: 1893</b> FÖR HSB STOCKHOLM			
		<b>BNF OXHAGEN</b>			
HUSSTY A.A.2.B.14 B2 SEKTION A61-C61		0922		1:20	
2006/10 10/89		6144		61	
















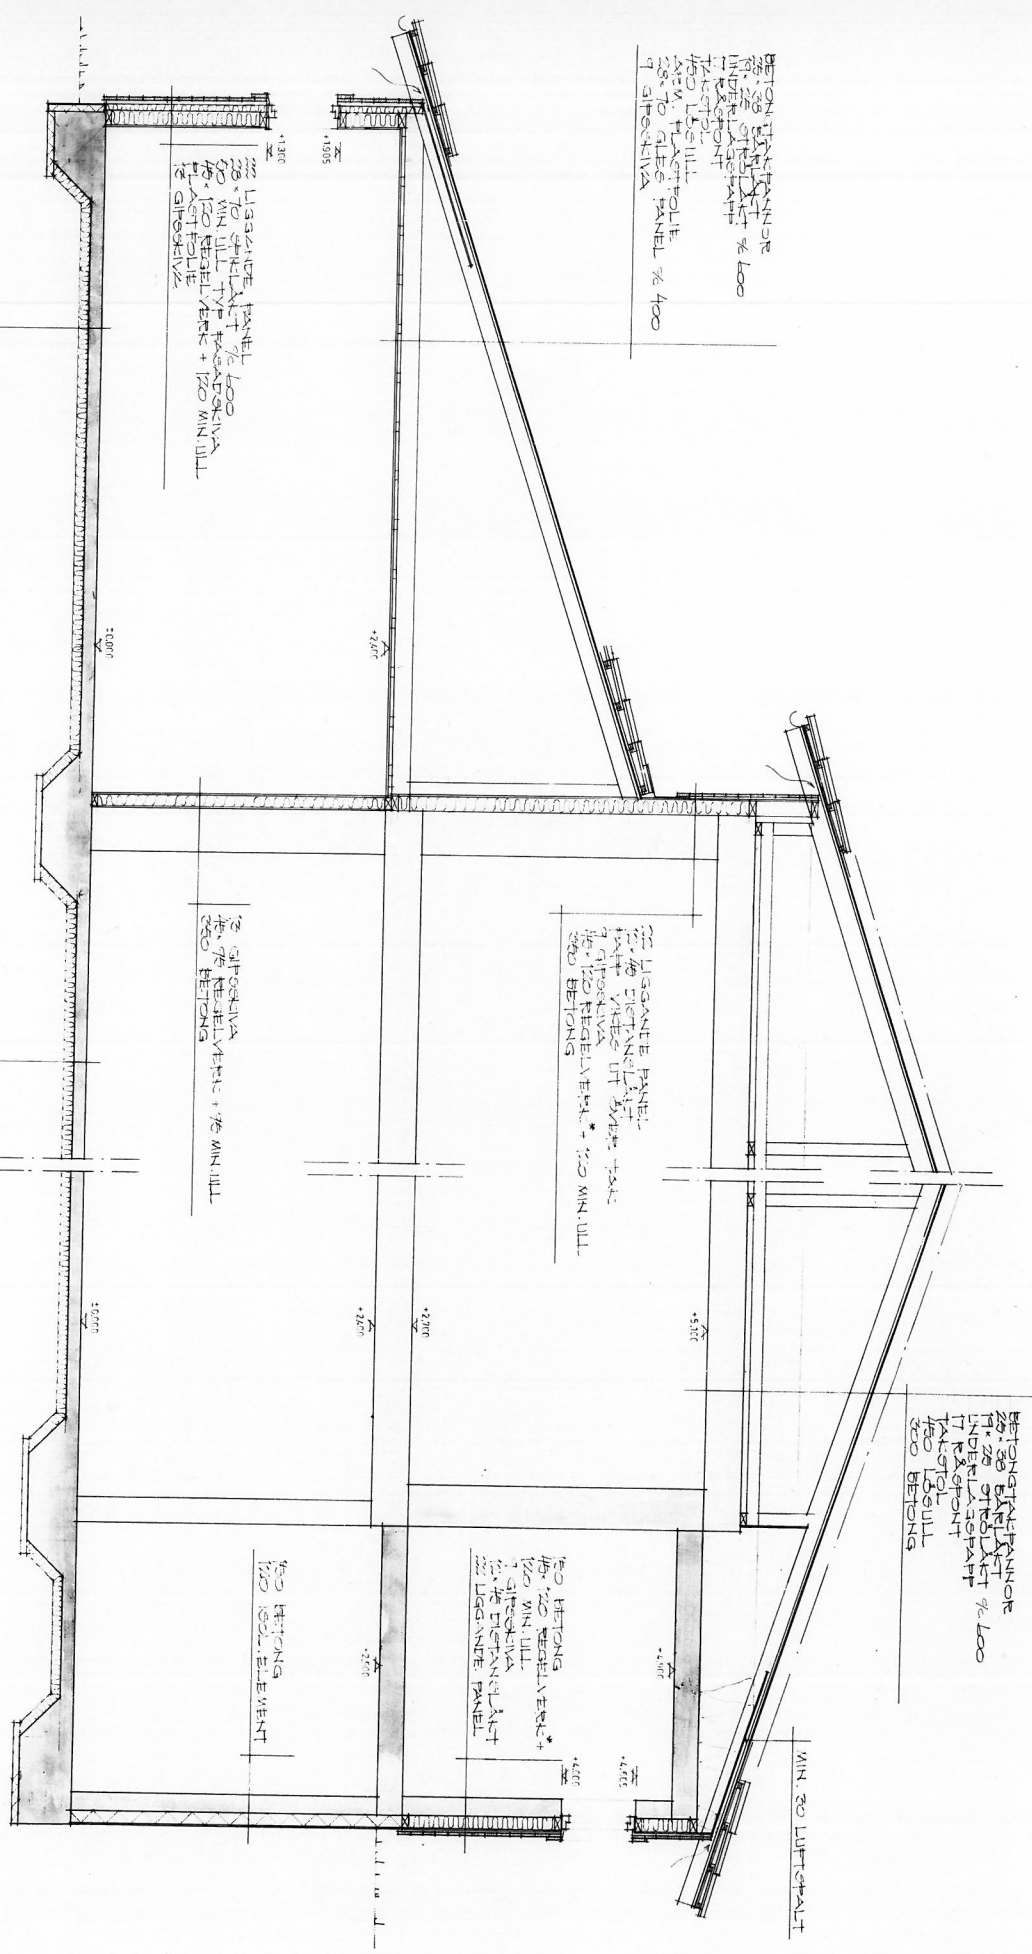

BETON TÄNKPÄNNOR  
 22 LIGSÄNDE PÅNNE  
 170 MIN. ULL  
 100 BETONG  

ANMÄRKNING  
 \*REGELVERK INRIKTES I BETONG-  
 VÄGG MED HULTI ISOLERINGS-  
 16 79/120 EL. LÅG. INRIKTNING

RELATIONSRTNING  
 MALMÖ DEN 6/10 19 89

OXHAGEN VENDELSÖ 3 : 1693		HÄNDELSE	
FÖR HSB STOCKHOLM		KOMMUN	
30831 1979 JETTY		70	

0 1 2 3 4 5 6 7 8 9 10 11 12 13 14 15 16 17 18 19 20 21 22 23 24 25 26 27 28 29 30 31 32 33 34 35 36 37 38 39 40

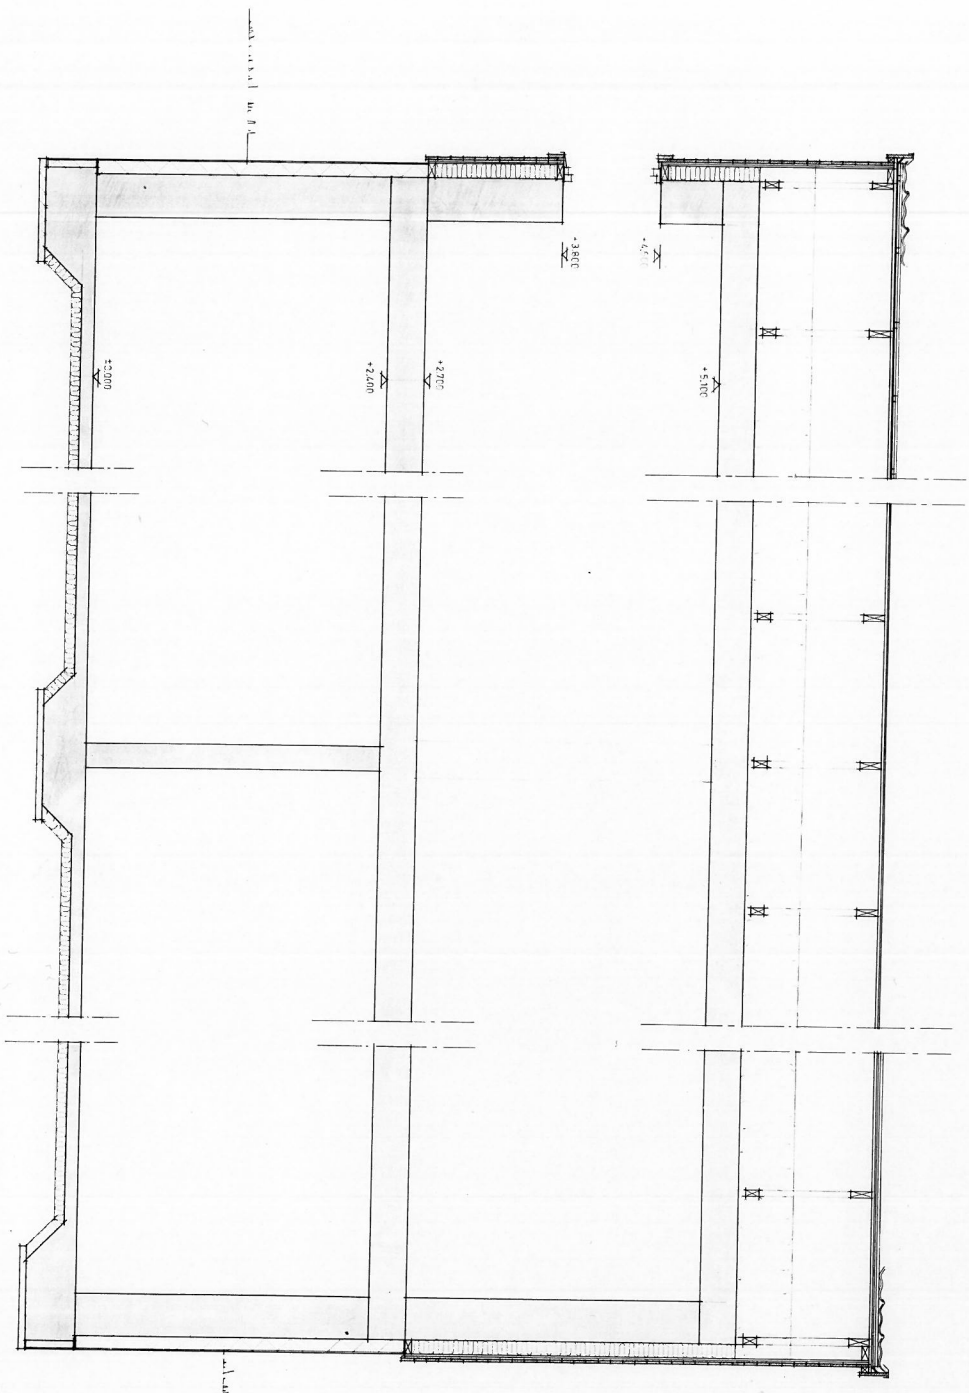



RELATIONSRTNING  
MÅTTEN DEN 29/10 1887

<b>OXHAGEN VENDELSÖ 3 : 1693</b> FÖR HSB STOCKHOLM		<b>HANINGE KOMMUN</b>	
U. SKANSKA AB SÖDERSTRÖM		<b>BRF OXHAGEN</b>	
A. LÖNNERBERG AB SÖDERSTRÖM		KVARTERSGÅRD SEKTION A71	








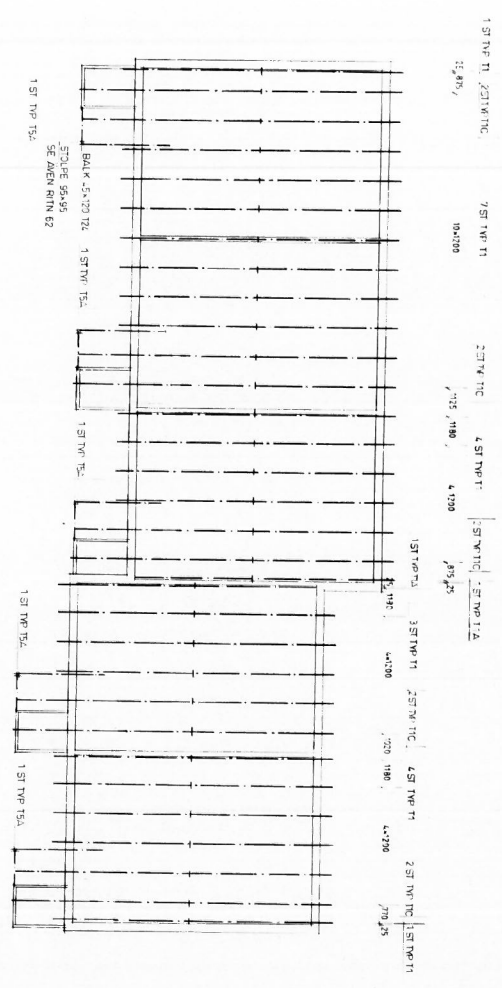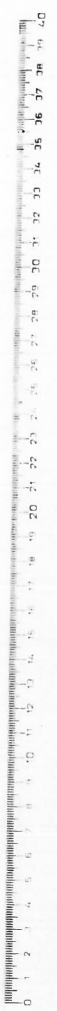

HUSLANGA 16-12

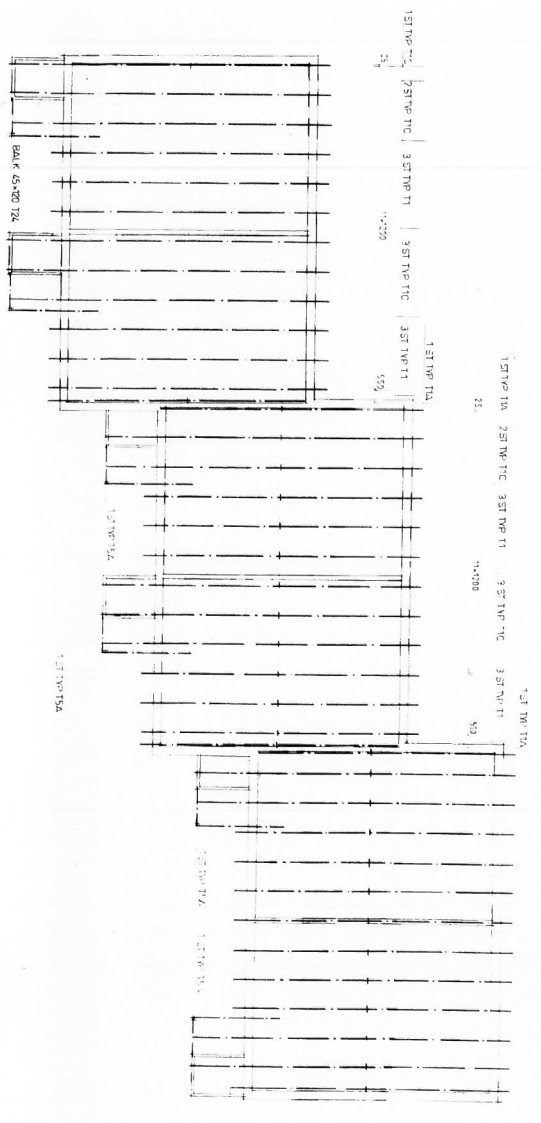

HUSLANGA 22-17

HÄRVEDNING  
 BETRÄFFANDE FÄSTLENS INFÖRNING  
 SE RITN NR 250

RELATIONSRTNING  
 MALMO DEN 21/10 1987


<b>SKANSKA</b> SVEVÄRKSAB SVEVÄRKSABEN 103 21 MALMO TEL: 040 11400		<b>HSB</b> HSB AB HSB AB 103 21 MALMO TEL: 040 11400	
<b>OXHAGEN</b> VENDELSÖ 3:1693 FÖR HSB STOCKHOLM		<b>BRF OXHAGEN</b> TAKSTOLSNDELENING HUS 12-22	
15.514	0922	1.100	81
1987/08/01		1987/08/01	








07 08 09 100

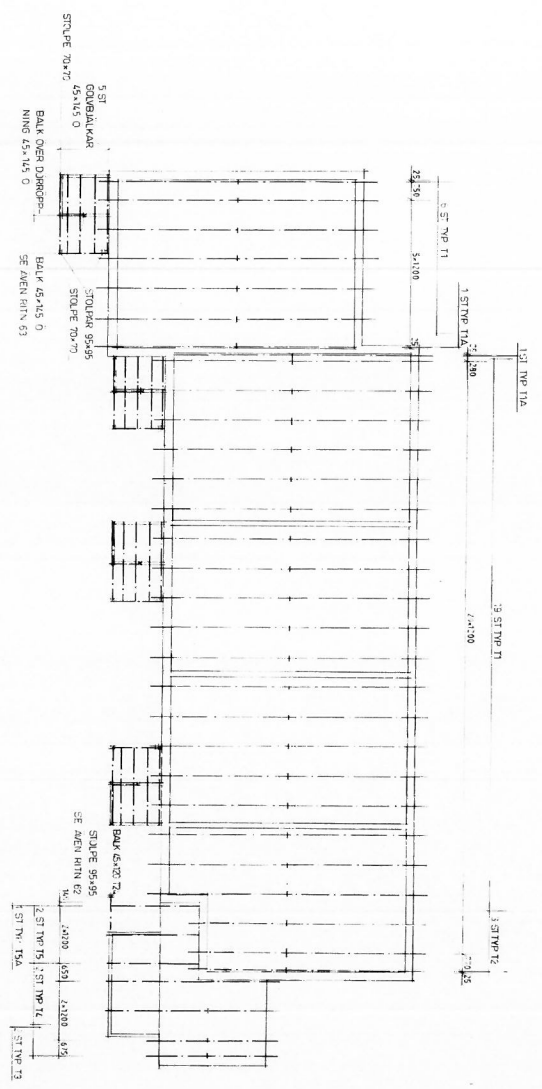

HUSLANGA 66-70

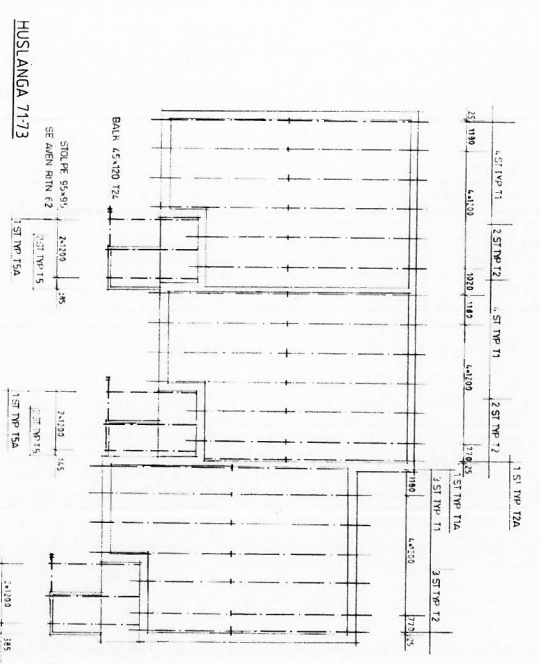


HUSLANGA 71-73

HÄNVISNING  
BETÄCKTÄNDE TAKSTOLENS INFÄSTNING  
SE RITNING NR 50


RELATIONSRTNING  
MALMO DEN 8/10 1887

<b>OXHAGEN VENDELSÖ 3 : 1693</b> FÖR HSB STOCKHOLM		<b>HANINGE KOMMUN</b>	
AB	15414	8922	1.100
80801	1887	85	


07 08 09 100

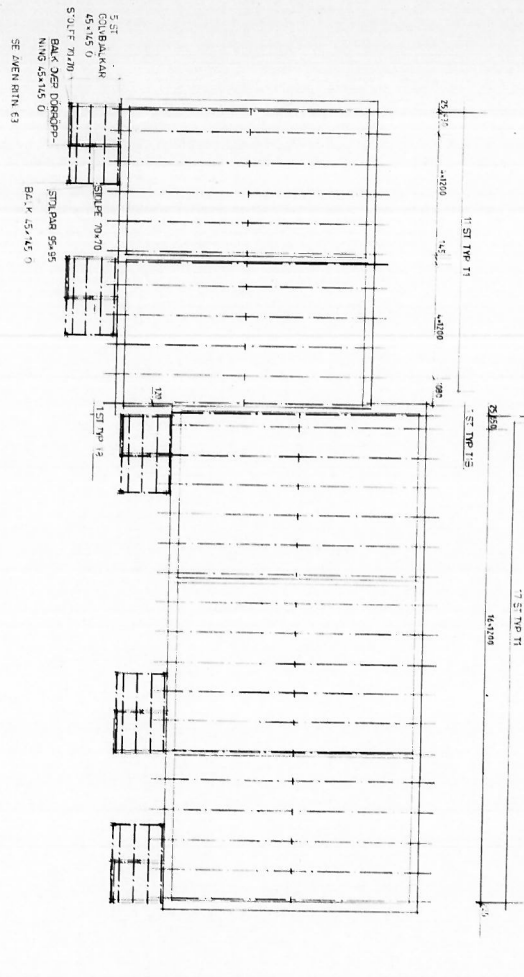

HUSLANGA 57-61

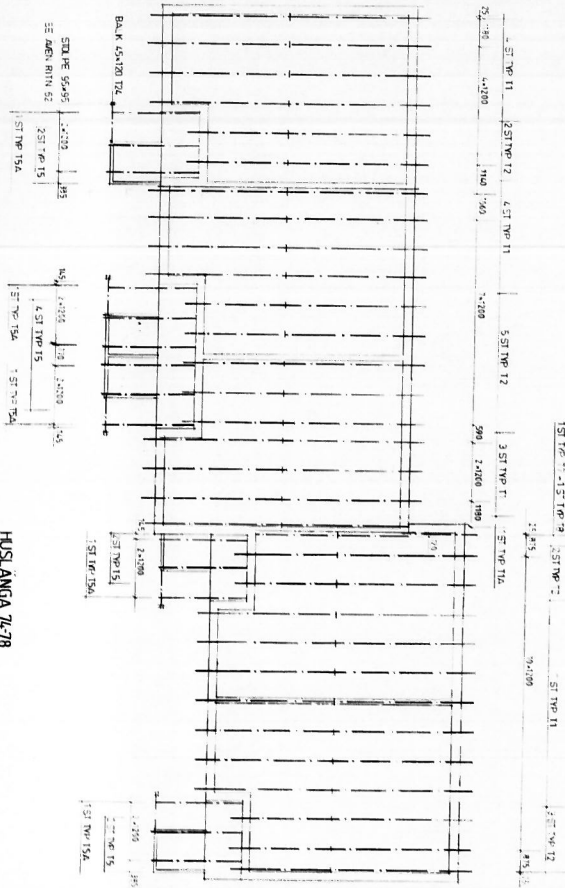


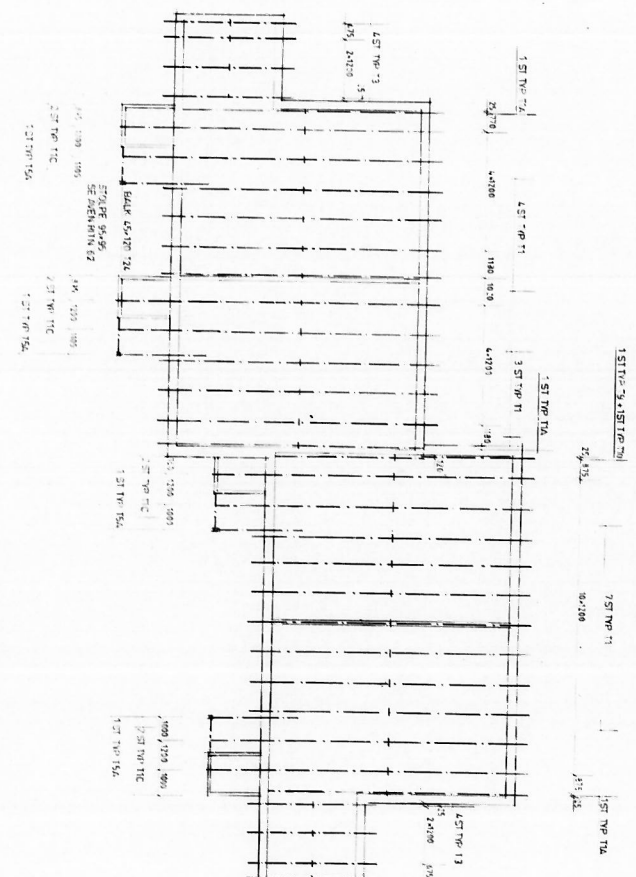

HUSLANGA 62-65

HANVÄNING  
 FÖR ATT FÄRDIGGÖRA TAKSTOLENS INRÄKNING  
 I RITN NR 80

RELATIONSRIITNING  
 MALMO DEN 8/10 1987

<b>OXHAGEN</b> VEDELÖ 3:1693 FÖR HSB STOCKHOLM		<b>BRF OXHAGEN</b> TAKSTOL SINDELNING HUS 57-61, 62-65, 76-78	









